


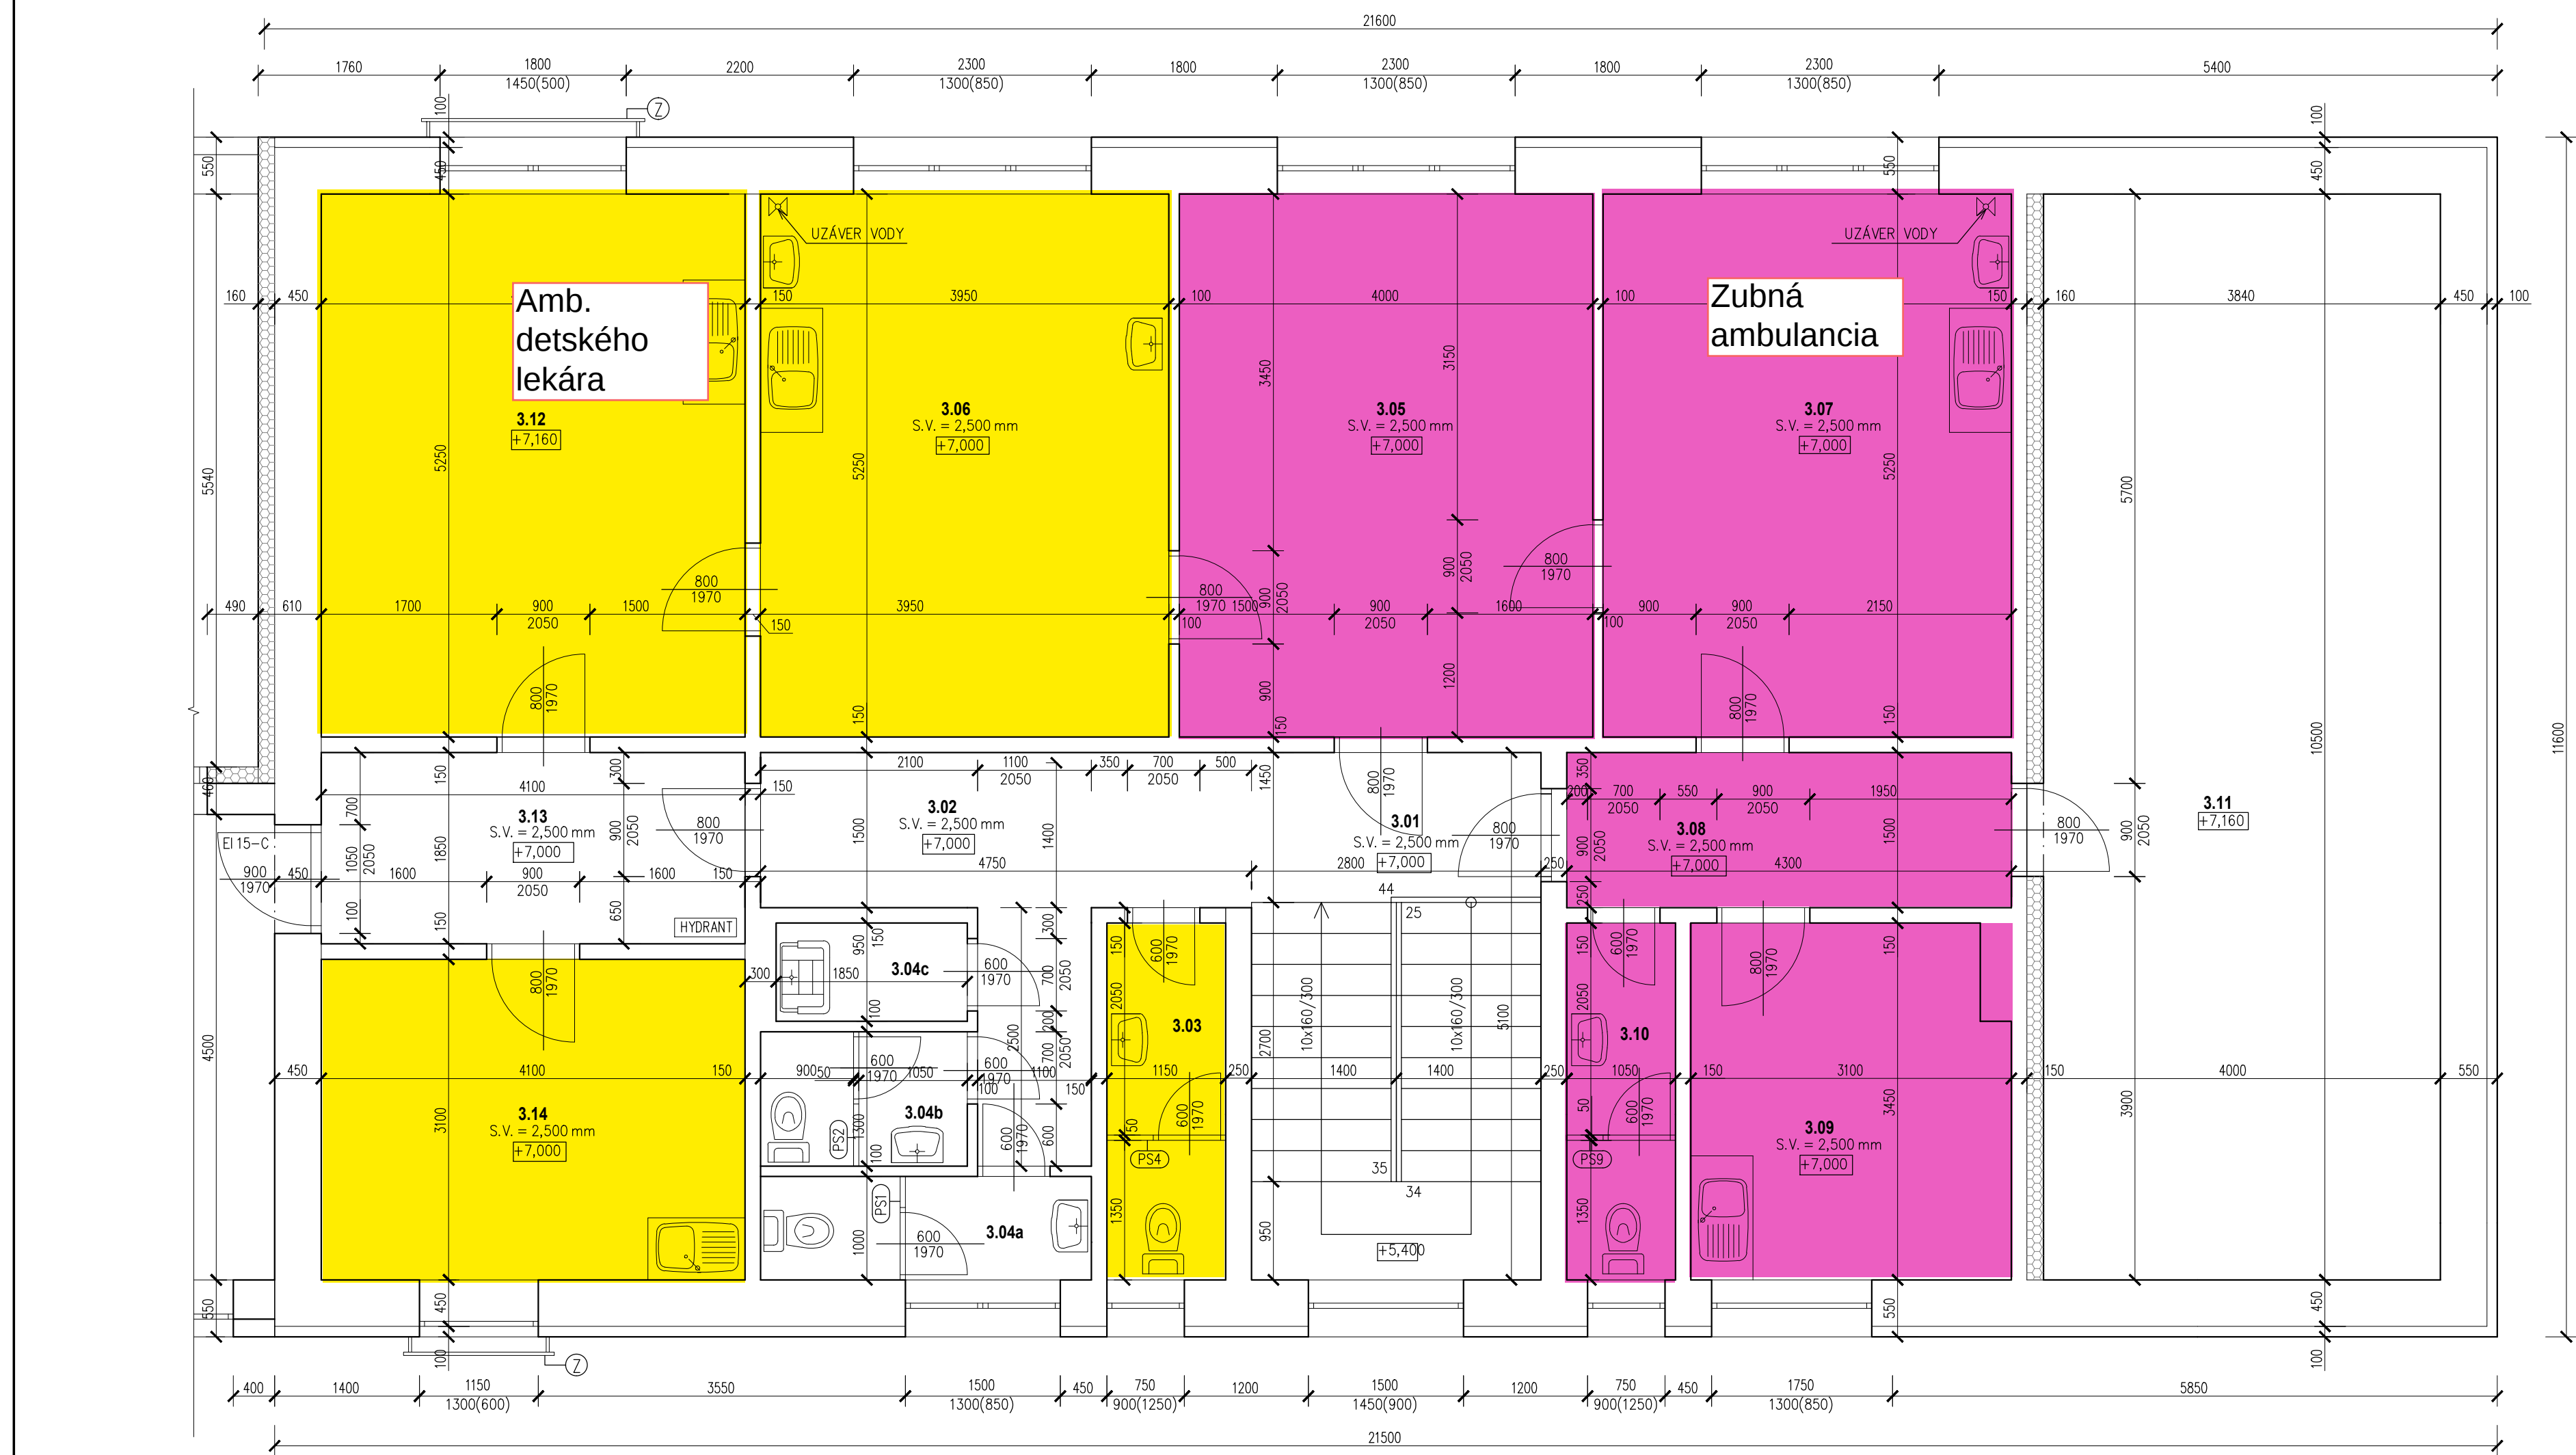

LEGENDA MIESTNOSTÍ :

OZN. VO VÝKRESE	NÁZOV MIESTNOSTI	PLOCHA m2	PODLAHA	OZN.	STENY	STROP
3.01	PODESTA SCHODISKA	4,05	KERAMICKÁ DLAŽBA	P5	VAP.CEM. OMIETKA, MAĽBA + OLEJOVÝ NÁTER v. = 1800 mm	SADROKARTÓNOVÝ PODHĽAD
3.02	CHODBA	9,60				
3.03	WC PERSONÁL MUŽI	3,95				
3.04a	WC PACIENTI ŽENY	3,20				
3.04b	WC PACIENTI MUŽI	2,60				
3.04c	VÝLEVKA	1,75				
3.05	ČAKÁREŇ AMBULANCIA ZUBNÉHO LEKÁRSTVA	21,0		P6	VAP.CEM. OMIETKA, MAĽBA + KERAMICKÝ OBKLAD	SADROKARTÓNOVÝ PODHĽAD
3.06	AMBULANCIA ZUBNÉHO LEKÁRSTVA	20,75				
3.07	AMBULANCIA ZUBNÉHO LEKÁRSTVA	20,75				
3.08	CHODBA	6,60				
3.09	DENNÁ MIESTNOSŤ	10,4				
3.10	WC PERSONÁL ŽENY	3,60				
3.11	POJD	40,30	LINOLEUM	VAP.CEM. OMIETKA + MAĽBA		
3.12	DENNÁ MIESTNOSŤ	20,05				
3.13	CHODBA	7,60	KERAMICKÁ DLAŽBA	P6	VAP.CEM. OMIETKA, MAĽBA + OLEJOVÝ NÁTER v. = 1800 mm	SADROKARTÓNOVÝ PODHĽAD
3.14	DENNÁ MIESTNOSŤ	12,7				
3.15	CHODBA	10,4	OSB DOSKY	P7	VAP.CEM. OMIETKA + MAĽBA	
3.16	DENNÁ MIESTNOSŤ	283,05				
CELKOM PLOCHA		482,35				

LEGENDA MATERIÁLOV :

- EXISTUJÚCE KONŠTRUKCIE Z KERAMICKÝCH TEHÁL
- EXISTUJÚCE KONŠTRUKCIE Z KERAMICKÝCH TEHÁL ZATEPLENÉ POLYSTYRÉNOM EPS HR. = 100 mm

POZNÁMKA :

- OLEJOVÝ NÁTER NA VÝŠKU 1800 mm, KERAMICKÝ OBKLAD NA CELÚ VÝŠKU MIESTNOSTI
- VŠETKY VÝŠKOVÉ KÓTY V PD SA VZŤAHUJÚ K VÝŠKE ± 0,000 NA 1.NP

- PS1, ... PREDEĽOVACIE STENY
- ⑦ ZÁBRADLIE

±0.000 = -- m.n.m.

STUPEŇ	MIERKA	AUTOR / VEDÚCI PROJEKTU		Ing. Katarína Fronková		PARÉ		
SS	1:50	ZODPOVEDNÝ PROJEKTANT		Ing. Katarína Fronková		1		
		VYPRACOVAL		Ing. Katarína Fronková				
		STAVBA	CENTRUM INTEGROVANEJ ZDRAVOTNEJ STAROSTLIVOSTI V MESTE ŽARNOVICA				DÁTUM	AUGUST 2021
		ADRESA	CKN 2250/3, ul. Partizánska 1043/84, 966 81 Žarnovica				REVÍZIA	
		INVESTOR	Mesto Žarnovica, Námestie SNP 33, 966 81 Žarnovica					
		ČASŤ DOKUMENTÁCIE	Architektonicko - stavebná časť				FORMÁT	6xA4
		OBSAH VÝKRESU:	Pôdorys 3.NP				ČÍSLO VÝKRESU	
		PROJEKT SKUTOČNÉHO VYHOTOVENIA				20_005_305		

Dukelských Hôr 289, ŽAR nad HRONOM

web: www.fmkp.com

e-mail: info@fmkp.com

mob: +421 907 98 36 74 STATIVA STAVBER

mob: +421 919 88 36 48 ARCHITEKTÚRA

Dukelských Hrdinov 289, ŽAR NAD HRONOM
web: www.fmkp.com
e-mail: info@fmkp.com
mob: +421 907 38 36 74, STATIKA STAVBY
mob: +421 918 88 36 48, ARCHITEKTÚRA

UPOZORNENIE:
1. DODÁVATEĽ JE POVINNÝ PRED ZAČATÍM PRÁČ SKONTROLOVAŤ VŠETKY ÚDAJE NA TOMTO VÝKRESE A POROVNAŤ ICH SO SKUTOČNÝM STAVOM. V PRÍPADE NEZROVNALOSTÍ MUSÍ TIETO NEODKLADNE OZNÁMIŤ AUTOROM A V ĎALŠOM SA RIADIŤ JEHO POKYNNMI.
2. INFORMÁCIE NA TOMTO VÝKRESE SLUŽIA K OBĽASNENIU PROJEKTOVÉHO RIŠENIA. ROZMERY NEUVEDENÉ NA TOMTO VÝKRESE NEMOŽNO ODMEŤOVAŤ.
3. SPÔSOB POUŽITIEJ VÝROBNEJ TECHNOLOGIE, DIELENSKÉ VÝKRESY A POSTUP VÝROBY JE V KOMPETENCII A NA ZODPOVEDNOSŤ DODÁVATEĽA.
4. DODÁVATEĽ JE POVINNÝ POČAS VÝKONU PRÁČ ZABEZPEČIŤ NALEŽITOSTI VÝPLŔVAJÚCE Z PODMIENOK APLIKOVATEĽNÝCH ZÁKONOV A NARIADENÍ A RIADIŤ SVOJOU ČINNOSŤ V SÚLADE VŠETKÝCH ČASŤNÝCH STAVENÉHO KONANIA.
5. TENTO VÝKRES JE CHRÁNENÝ AUTORSKÝM ZÁKONOM Č.185/2015 Z.z.