

Z M L U V A**o spolupráci a o spolufinancovaní**

uzavretá v súlade s ustanovením § 269 ods. 2 zákona č. 513/1991 Zb. Obchodný zákonník v znení neskorších predpisov, ustanovením § 18 ods. 3 zákona č. 583/2004 Z. z. o rozpočtových pravidlách územnej samosprávy a o zmene a doplnení niektorých zákonov v znení neskorších predpisov (ďalej aj „zmluva“) medzi zmluvnými stranami:

Názov: **Nitriansky samosprávny kraj**
 Sídlo: Rázusova 2A, 949 01 Nitra
 Zastúpenie: **Ing. Branislav Becík, PhD., predseda**
 IČO: 37 861 298
 DIČ: 2021611999
 Bankové spojenie: Štátna pokladnica
 IBAN: SK35 8180 0000 0070 0031 5530
 E-mail: peter.svorad@unsk.sk
 („Strana/1“)

Názov: **Západoslovenská vodárenská spoločnosť, a.s.**
 Sídlo: Nábřežie za hydrocentrálou 4, 949 60 Nitra
 Zastúpenie:

IČO: 36 550 949
 DIČ: 2020154609
 Bankové spojenie: Všeobecná úverová banka, a.s.
 IBAN: SK66 0200 0000 0000 0260 3112
 E-mail: kristina.szalaiova@zsvs.sk
 („Strana/2“)

Názov: **Obec Horné Lefantovce**
 Sídlo: Farská 25/13, 951 45 Horné Lefantovce
 Zastúpenie: **Ing. Martin Cibula, starosta**
 IČO: 00 399 418
 DIČ: 2021103018
 Bankové spojenie: Prima banka Slovensko, a. s.
 IBAN: SK09 5600 0000 0008 0184 8001
 E-mail: starosta@hornelefantovce.sk
 („Strana/3“)

Názov: **P&M Services s.r.o.**
 Sídlo: Hviezdoslavova 10, 956 11 Ludanice
 V mene: Ing. Juraj Krajčovič, konateľ
 IČO: 43 888 305
 DIČ: 2022518465
 Zapísaná v OR OS Nitra, Oddiel: Sro, vložka č. 55102/N
 Bankové spojenie: BKS Bank AG
 IBAN: SK77 8420 0000 0001 7517 5806
 E-mail: krajcovic@cronson.sk
 („Strana/4“)

(Strana/1, Strana/2, Strana/3, Strana/4 spoločne označené ako „Zmluvné strany“ alebo jednotlivo „Zmluvná strana“)

Preambula

1. V katastri obce Horné Lefantovce sa nachádza novovybudované zariadenie sociálnych služieb (ďalej len „ZSS“), ktoré je evidované na liste vlastníctva č. 827 ako stavby so súp. č. 597 – postavená na parc. reg. „C“ č. 683/2 zastavaná plocha a nádvorie o výmere 393 m² a súp. č. 459 – postavená na parc. reg. „C“ č. 735/7 zastavaná plocha a nádvorie o výmere 708 m². Strana/1 uzatvorila dňa 20.12.2024 so Stranou/4 kúpnu zmluvu, na základe ktorej nadobúda Strana/1 vlastnícke právo k predmetom vlastníckeho práva uvedeným v predchádzajúcej vete, pričom poukazovaná kúpna zmluva bola zverejnená v Centrálnom registri zmlúv pod č. 2253/2024, ID zmluvy: 10220019 a v súvislosti so ZSS je uvedená podrobná špecifikácia v poukazovanej zmluve.
2. V období od roku 2024 došlo zo strany Strany/2 k opakovanému uskutočneniu krokov potrebných k vybudovaniu nového kanalizačného a vodovodného potrubia do ZSS a iných objektov nachádzajúcich sa v okolí ZSS, rovnako tak sa podobnou iniciatívou zaoberala opakovane aj Strana/3. V predmetnej veci bolo začaté stavebné konanie a došlo tiež k vydaniu rozhodnutia v správnom – stavebnom konaní v podobe Stavebného povolenia č. A/2007/00248-03/F12 zo dňa 09.02.2007, právoplatné dňa 14.03.2007, vydané Obvodným úradom životného prostredia Nitra, odbor štátnej vodnej správy a ochrany prírody, č. A/2007/01785-06/F12 zo dňa 11.09.2007, právoplatné dňa 11.10.2007, vydané Obvodným úradom životného prostredia Nitra, odbor štátnej vodnej správy a ochrany prírody, č. OU-NR-OSZP3-2020/020711-003 zo dňa 12.10.2020 vydané Okresným úradom Nitra, odbor starostlivosti o životné prostredie, oddelenie ochrany prírody a vybraných zložiek životného prostredia, č. OU-NR-OSZP3-2022/020429-006 zo dňa 26.10.2022 právoplatné dňa 16.12.2022 a predĺžení rozhodnutia č. OU-NR-OSZP3-2025/007896-003 zo dňa 24.01.2025, právoplatné dňa 28.2.2025, vydané Okresným úradom Nitra, odbor starostlivosti o životné prostredie, oddelenie ochrany prírody a vybraných zložiek životného prostredia so sídlom Štefániková trieda 69, 949 01 Nitra (ďalej spoločne aj „Stavebné povolenia“). V dôsledku nepriaznivej finančnej situácie v prípade Strany/2 a Strany/3 neboli v minulosti zabezpečené finančné prostriedky v potrebnej výške na to, aby mohli byť vodovodné a kanalizačné potrubie vybudované.
3. V čase uzatvorenia tejto zmluvy je stav vodovodného a kanalizačného potrubia v dotknutej lokalite nedostatočný pre komplexné pokrytie potrieb ZSS a ostatných objektov nachádzajúcich sa v okolí, čistička odpadových vôd nachádzajúca sa v danej lokalite je v zastaralom a technicky nevyhovujúcom stave, kapacitne nie je schopná pokryť potreby všetkých objektov, ktoré sa nachádzajú v dostupnej vzdialenosti. S ohľadom na rozvoj daného územia je nevyhnutné, aby došlo k vybudovaniu nového vodovodného a kanalizačného potrubia v danej lokalite, čím bude zabezpečené riadne infraštruktúrne (kanalizácia a vodovod) pokrytie všetkých objektov v danej lokalite.
4. Zmluvné strany vyhlasujú, že ich spoločným záujmom je vybudovanie nového vodovodného a kanalizačného potrubia pokrývajúceho potreby ZSS a tiež iných stavebných objektov nachádzajúcich sa v dostupnej vzdialenosti od ZSS, pričom účelom tejto zmluvy je zabezpečenie vybudovania nového vodovodného a kanalizačného potrubia spájajúceho aktuálne existujúce iné vodovodné a kanalizačné potrubia v dostupnej vzdialenosti. Konkrétna špecifikácia miest (bodov), ktoré majú byť spojené novovybudovaným vodovodným a kanalizačným potrubím, spolu s presným trasovaním týchto potrubí, je uvedená v Prílohe č. 1 k tejto zmluve.

5. Zmluvné strany vyhlasujú, že je v ich záujme (parciálne pre každú Zmluvnú stranu samostatne a v mienenom rozsahu v ich spoločnom záujme), aby došlo k vybudovaniu nového vodovodného a kanalizačného potrubia na základe tejto zmluvy, pričom v záujme Strany/1 je prioritne zabezpečenie potrieb riadnej prevádzky ZSS a ostatných potrieb na dotknutom území, v záujme Strany/2 je prioritne zabezpečiť náležitý technický stav potrubí a ich pokrytia pre potreby objektov v dotknutej oblasti, v záujme Strany/3 je zabezpečiť rozvoj územia pre obyvateľov žijúcich a vykonávajúcich činnosť v danej oblasti a v záujme Strany/4 je zabezpečiť podmienky pre rozvoj jej podnikateľských aktivít v dotknutej oblasti.
6. Iniciatíva Zmluvných strán predstavuje okrem iného aj naplnenie verejnoprospešného účelu v prospech zlepšenia stavu vodovodnej a kanalizačnej infraštruktúry v dotknutej oblasti.

Čl. II. Predmet zmluvy

1. Predmetom tejto zmluvy je dohoda zmluvných strán o vzájomnej spolupráci pri financovaní a realizácii diela: **„HORNÉ LEFANTOVCE ROZŠÍRENIE VODOVODU A KANALIZÁCIE“** (ďalej aj „dielo“, bližšie špecifikované v Prílohe č. 2 tejto zmluvy), a to podľa projektovej dokumentácie vypracovanej Západoslovenskou vodárenskou spoločnosťou a. s. so sídlom Nábřeží za hydrocentrálou 4, 949 60 Nitra, osobou Ing. Ľudmilou Hlavatou pod č. 807-122/2019 s dátumom 12/2019; vypracovanej Ing. Bohušom Malíkom, Monstav Projekt s.r.o. v termíne 12/2003, zmena Ing. Bohuš Malík v termíne 01/2006, doplnok Ing. Bohuš Malík v termíne 10/2006, doplnok Ing. Bohuš Malík v termíne 11/2006; vypracovanej Ing. Bohušom Malíkom, Monstav Projekt s.r.o. v termíne december 2003; vypracovanej Ing. Bohušom Malíkom v termíne 10/2020 (ďalej spoločne aj „Projektové dokumentácie“) a súladne so Stavebnými povoleniami.
2. Zmluvné strany vyhlasujú, že realizáciou diela podľa tejto zmluvy vznikne verejnoprospešná stavba vo verejnom záujme. Zmluvné strany sa dohodli, že stavebníkom diela bude Strana/2.
3. Pre zrealizovanie predmetného diela boli vydané Stavebné povolenia, súladné s Projektovými dokumentáciami.
4. Zmluvné strany sa dohodli na dobe trvania účinnosti tejto zmluvy na dobu určitú, do doby vydania právoplatného kolaudačného rozhodnutia na dielo a vzájomného vysporiadanie záväzkov Zmluvných strán vyplývajúcich z tejto zmluvy.
5. V rámci realizácie predmetného diela budú vybudované nasledovné stavebné objekty:
 - SO – 03 Rozvážacie vodovodné potrubie Horné Lefantovce
 - vodovodný rár “2-1-4“ – km 0,000-0,188 – HDPE D110 – 188,0 m
 - vodovodný rár “2-1-3“ – km 0,344-0,488 – HDPE D110 – 144,0 m
 - SO – 03-1 Kanalizačná sieť – gravitačná – Horné Lefantovce
 - stoka „C“ – km 0,364-0,647 – PVC DN 300 – 283,0 m
 - SO 01 Gravitačná kanalizácia – stoka „C“ – km 0,000-0,010 – PVC DN 300 – 10,0 m

- SO 03 Čerpacia stanica
 - SO 04 Elektrická prípojka
 - SO 01 Vodovod
 - SO 01.01 Prívod do ATS2 – rad „A“ – HDPE PE 100, SDR 17, D110x6,6 D110 – 9,0 m
 - SO 01.02 ATS – stavebná časť
 - SO 01.03 Elektrická prípojka k ATS2
 - SO 01.04 Rozvádzacie vodovodné potrubie
 - rad „1“-HDPE PE100, D110x6,6 – 1469,0 m
 - rad „1-1“-HDPE PE100, D110x6,6 – 27,5 m
 - SO 02 Splašková kanalizácia
 - SO 02.01 Gravitačný prítok – stoka „S“ – PVC DN 300 – 3,0 m
 - SO 02.02 Čerpacia stanica ČS3 – stavebná časť
 - SO 02.03 Kanalizačný výtlak – „V“-HDPE PE 100 D90x5,4 – 885,0 m
 - PS 01 ATS2
 - PS 01.01 – ATS2 – strojnotechnologická časť
 - PS 01.02 – elektrotechnologická časť + ASRTP
 - PS 02 čerpacia stanica ČS3
 - PS 02.01 ČS3 - strojnotechnologická časť
 - PS 02.02 ČS3 - elektrotechnologická časť + ASRTP.
6. Obecné zastupiteľstvo Strany/3 v súvislosti s realizáciou predmetného diela prijalo Uznesenie č. 05/2025 z XIII. zasadnutia, ktoré sa konalo dňa 25.03.2025.
 7. Zastupiteľstvo Strany/1 v súvislosti s realizáciou predmetného diela prijalo Uznesenie č. 47/2025 z 18. zasadnutia, ktoré sa konalo dňa 24.03.2025.
 8. Predstavenstvo Strany/2 v súvislosti s realizáciou predmetného diela prijalo Uznesenie č. 3456/2025 z 254. zasadnutia predstavenstva Západoslovenskej vodárenskej spoločnosti, a.s., ktoré sa konalo dňa 14.04.2025.
 9. Prejav vôle Strany/4 podieľať sa na realizácii predmetného diela v rozsahu určenom v tejto zmluve je vyjadrený v podobe uzatvorenia tejto zmluvy a zároveň Strana/4 vyhlasuje, že v zmysle jej základných dokumentov obchodnej spoločnosti – Strany/4 nie je potrebné osobitné rozhodnutie.

Článok III. Spôsob a výška spolupodieľania sa na realizácii diela

1. Podľa Projektových dokumentácií sú stanovené celkové finančné prostriedky na realizáciu diela vo výške 1 004 092,16 € bez DPH, t. j. 1 235 033,36 € s DPH vo výške 23 %. Z uvedenej sumy sa budú podieľať na jej úhrade Zmluvné strany nasledovne:
- v časti 255 499,4 € bez DPH (t. j. 314 264,26 € s DPH) sa bude Strana/1 podieľať na úhrade celkových nákladov v podobe úhrady tejto sumy v prospech Strany/2,
 - v časti 448 592,76 € bez DPH (t. j. 551 769,10 € s DPH) sa bude Strana/2 podieľať na úhrade celkových nákladov v podobe úhrady tejto sumy v prospech zhotoviteľa predmetného diela,
 - v časti 100 000 € bez DPH (t. j. 123 000 € s DPH) sa bude Strana/3 podieľať na úhrade celkových nákladov v podobe úhrady tejto sumy v prospech Strany/2,
 - v časti 200 000 € bez DPH (t. j. 246 000 € s DPH) sa bude Strana/4 podieľať na úhrade celkových nákladov v podobe úhrady tejto sumy v prospech Strany/2.

Zmluvné strany sa dohodli, že zhotoviteľ predmetného diela je oprávnený vystaviť jednu faktúru pre Stranu/2 za účelom úhrady odplaty za zrealizované dielo až po jeho úplnom dokončení a protokolárnom odovzdaní bez väd a nedorobkov. Vystavená faktúra za zrealizované dielo v maximálnej sume 1 004 092,16 € bez DPH (t. j. 1 235 033,36 € s DPH) bude mať splatnosť 60 dní od doručenia faktúry zhotoviteľom na adresu Strany/2 a Strana/2 je povinná zrealizovať úhradu v prípade jej oprávneného vystavenia v lehote jej splatnosti a po pripísaní úhrady celej sumy od Strany/1, Strany/3 a Strany/4 vo výške sumy určenej v zmysle tejto zmluvy. Strana/1, Strana/3 a Strana/4 sa zaväzujú uhradiť Strane/2 vyššie uvedené sumy do 30 dní od doručenia kópie faktúry vystavenej zhotoviteľom predmetného diela Stranou/2 na podateľňu Strany/1 a Strany/3 a na adresu sídla Strany/4. Zároveň Strana/2 spolu s kópiou faktúry zhotoviteľa doručí Strane/1, Strane/3 a Strane/4 elektronicky formou e-mailu (na e-mailové adresy Zmluvných strán uvedené v tejto zmluve) kópiu súpisov prác k faktúre, rekapituláciu vykonaných prác podľa jednotlivých objektov, krycí list čerpania a kópiu zmluvy o dielo uzatvorenej so zhotoviteľom, kópiu protokolu/zápisu o odovzdaní a prevzatí stavby a kópiu zápisu o odstránení väd a nedorobkov v prípade ich vzniku a ich následného odstránenia.

V prípade, ak celková suma za realizáciu diela bude vyššia, ako v tejto zmluve uvedená suma, podieľanie sa Zmluvných strán na jej úhrade bude pomerné podľa pôvodne predpokladaných nákladov, pričom sa konečná výška úhrady jednotlivej Zmluvnej strany automaticky prepočíta podľa pomeru existujúceho v čase uzatvorenia tejto zmluvy, bez potreby uzatvorenia osobitného dodatku.

V prípade, ak celková suma za realizáciu diela bude nižšia, ako v tejto zmluve uvedená suma, podieľanie sa Zmluvných strán na jej úhrade bude pomerné podľa pôvodne predpokladaných nákladov, pričom sa konečná výška úhrady jednotlivej Zmluvnej strany automaticky prepočíta podľa pomeru existujúceho v čase uzatvorenia tejto zmluvy, bez potreby uzatvorenia osobitného dodatku.

Článok IV. Právo k dielu, ktoré sa má zhotoviť

1. Zmluvné strany sa dohodli, že vlastnícke právo k zhotovovanému dielu (ako majetku) nadobudne v konečnom dôsledku Strana/2. Za účelom splnenia cieľa stanoveného v predchádzajúcej vete sa Zmluvné strany dohodli, že po zhotovení predmetného diela

dôjde k jeho odovzdaniu (prevedeniu) do vlastníctva Strany/2 zo strany Strany/1, Strany/3 a Strany/4, a to za odplatu vo výške 1 € v prospech Strany/1, Strany/3 a Strany/4, to znamená, že Strana/2 bude povinná uhradiť Strane/1, Strane/3 a Strane/4 odplatu vo výške 1,- € v prospech Strany/1, Strany/3 a Strany/4 do 30 dní od právoplatnosti kolaudačného rozhodnutia na predmetné dielo (v prípade viacerých kolaudačných rozhodnutí od nadobudnutí právoplatnosti posledného z nich). Vlastnícke právo k zhotovovanému dielu budú nadobúdať Zmluvné strany počas jeho realizácie ako podieloví spoluvlastníci (v podiele 1/4 pre každú z nich bez ohľadu na výšku a povahu vynaloženej investície) a následné odovzdanie diela Strane/2 bude vykonané na základe dohody uvedenej v tomto zmluvnom dojednaní, čo znamená, že nie je potrebné uzatvoriť ďalšiu zmluvu na prevedenie vlastníckeho práva v prospech Strany/2, ale hmotnoprávnym základom a dohodu v tejto rovine je táto zmluva. Výlučným vlastníkom diela sa Strana/2 stane dňom právoplatnosti kolaudačného rozhodnutia na predmetné dielo.

2. Po realizácii diela zhotoviteľ protokolárne odovzdá dielo Strane/2. K preberaciemu konaniu bude predložený najmä projekt skutočného vyhotovenia stavebných objektov vrátane atestov a skúšok zabudovaných materiálov, projekt porealizačného zamerania stavebného objektu, porealizačné geodetické zameranie stavebného objektu v dvoch vyhotoveniach + 3 x CD v digitálnom tvare, s výstupom v tvare DGN, DVG overené útvarami technickej evidencie majetku Strany/2, prevádzkový poriadok verejného vodovodu a verejnej kanalizácie v troch vyhotoveniach, projektová dokumentácia stavebných objektov.

Článok V. Práva a povinnosti zmluvných strán

1. Na zabezpečenie úspešnej realizácie diela sú Zmluvné strany povinné zabezpečiť finančné prostriedky v rozsahu určenom touto zmluvou a zdržať sa akejkoľvek činnosti, ktorá by mohla znemožniť alebo sťažiť realizáciu predmetného diela.
2. Zmluvné strany sú oprávnené vykonávať kontrolu prebiehajúcich prác na mieste realizácie, kontrolu hospodárenia s poskytnutými finančnými prostriedkami a majú právo byť informované a požadovať vysvetlenie o všetkých veciach týkajúcich sa realizácie predmetného diela.
3. Zmluvné strany sa dohodli na ich vzájomnej spolupráci tiež nasledovne:
 - zákazka na realizáciu diela v zmysle zákona č. 343/2015 Z. z. o verejnom obstarávaní a o zmene a doplnení niektorých zákonov v znení neskorších predpisov (ďalej ako „zákon o verejnom obstarávaní“) bude zadávaná postupom podľa ustanovenia § 110 tohto zákona o verejnom obstarávaní, pričom Zmluvné strany sa dohodli, že zabezpečenie procesu verejného obstarávania bude realizovať Strana/2,
 - zmluva o dielo bude uzavretá s úspešným uchádzačom v súlade so zákonom o verejnom obstarávaní,
 - Strana/2 zabezpečí inžinierske činnosti potrebné k realizácii diela,
 - Strana/2 zabezpečí výkon stavebného dozoru stavebníka pri realizácii diela,
 - Strana/2 zabezpečí kolaudáciu po realizácii diela.
4. Zmluvné strany majú navzájom a tiež voči tretím subjektom právo:

- byť informované a požadovať vysvetlenie o všetkých veciach týkajúcich sa tejto zmluvy,
- kontrolovať hospodárenie týkajúce sa realizácie predmetu tejto zmluvy.

Článok VI. Záverečné ustanovenia

1. Zmluvné vzťahy neupravené touto zmluvou sa riadia zákonom č. 513/1991 Zb. Obchodný zákonník v znení neskorších predpisov a ostatnými všeobecne záväznými právnymi predpismi Slovenskej republiky. V prípade, že by vyššia moc spôsobila odloženie plnenia zmluvných záväzkov o viac ako jeden mesiac, dohodnú sa Zmluvné strany na ďalšom postupe realizácie zmluvy.
2. Táto zmluva nadobúda platnosť dňom jej podpísania ostatnou zo Zmluvných strán a účinnosť dňom nasledujúcim po dni jej zverejnenia podľa § 47a zákona č. 40/1964 Zb. Občiansky zákonník v znení neskorších predpisov; zverejnenie zmluvy v Centrálnom registri zmlúv vedenom Úradom vlády Slovenskej republiky zabezpečí ako prvá Strana/1, o vykonaní zverejnenia e-mailom upovedomí Stranu/2 a Stranu/3.
3. Zmluvné strany vyhlasujú, že sú plne spôsobilé na právne úkony, ich zmluvná voľnosť nie je ničím obmedzená, zmluvu uzatvorili slobodne a vážne, nie za nápadne nevýhodných podmienok a na znak súhlasu s jej obsahom ju vlastnoručne podpisujú.
4. Zmluva sa vyhotovuje v ôsmich vyhotoveniach, po 2 pre každú Zmluvnú stranu.

V Nitre, dňa 07-05-2025

Nitriansky samosprávny kraj

Ing. Branislav Becík, PhD.
predseda



V Nitre, dňa 20-05-2025

Západoslovenská vodárenská spoločnosť, a.s.

PhDr. Mgr. art. Otokar Klein, ArtD.
predseda predstavenstva

Ing. Marek Illéš
člen predstavenstva

V Nitre, dňa 12.05.2025

Obec Horné Lefantovce



Ing. Martin Cibula
starosta

V Nitre, dňa 15.5.2025

P&M Services s.r.o.


P&M Services s.r.o.
Hviezdoslavova 10, 956 11 Ludanica
IČO: 43 886 305
IČ DPH: SK 20 22 518 465

Ing. Juraj Krajčovič
konateľ

Prílohy:

- Príloha č. 1 - Konkrétna špecifikácia miest (bodov), ktoré majú byť spojené novovybudovaným vodovodným a kanalizačným potrubím, spolu s presným trasovaním týchto potrubí,
- Príloha č. 2 - Grafické vyobrazenie diela,
- Príloha č. 3 - Uznesenie Zastupiteľstva Strany/1,
- Príloha č. 4 - Uznesenie Zastupiteľstva Strany/3.

Príloha č. 1 – Konkrétna špecifikácia miest (bodov), ktoré majú byť spojené novovybudovaným vodovodným a kanalizačným potrubím, spolu s presným trasovaním týchto potrubí.

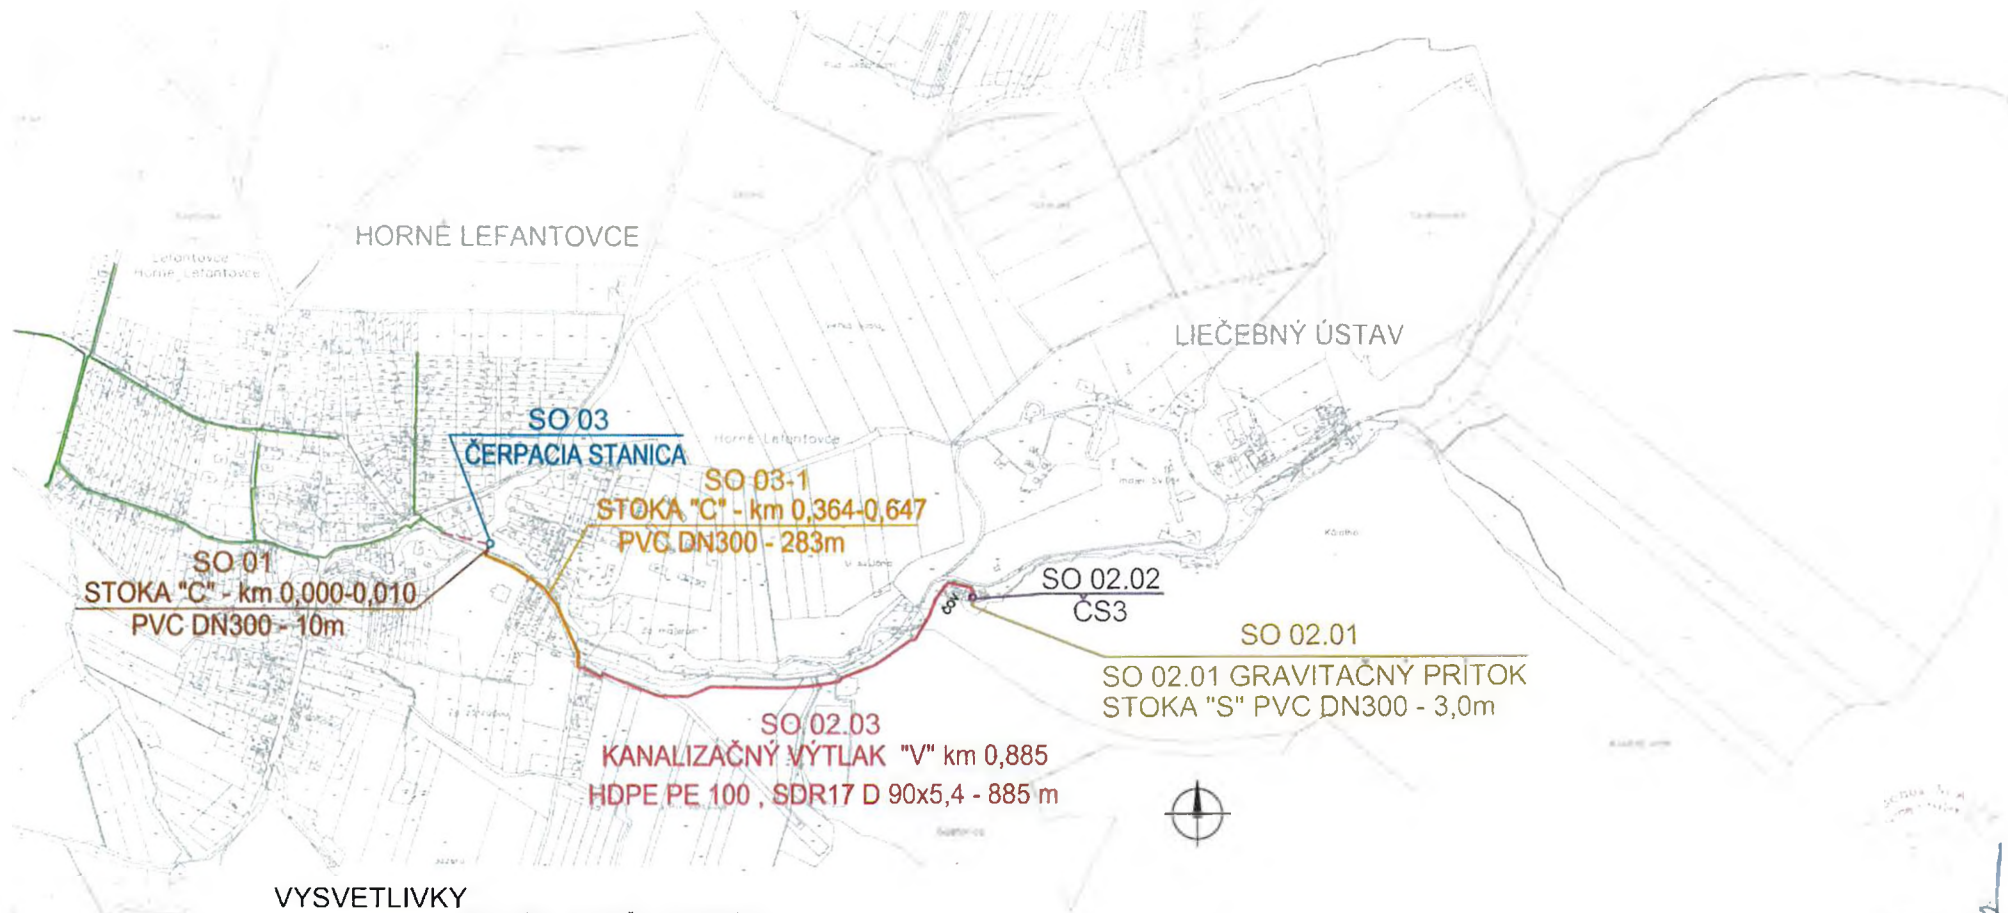

VYSVETLIVKY

— JESTVUJÚCA GRAVITAČNÁ KANALIZÁCIA

--- JESTVUJÚCA VÝTLAK

HORNÉ A DOLNÉ LEFANTOVCE - ROZŠÍRENIE VODOVODU A KANALIZÁCIE

STAVEBNÉ POVOLENIE: OU-NR-OSZP3-2022/020429-006 zo dňa 26.10.2022

— SO 02.01 GRAVITAČNÝ PRITOK
STOKA "S"

○ SO 02.02 ČERPACIA STANICA ČS3

— SO 02.03 KANALIZAČNÝ VÝTLAK "V"

HORNÉ A DOLNÉ LEFANTOVCE - KANALIZAČNÁ SIEŤ

STAVEBNÉ POVOLENIE: A/2007/01785-06/F12 zo dňa 11.09.2007

— SO 03-1 KANALIZAČNÁ SIEŤ-GRAVITAČNÁ-H. LEFANTOVCE
STOKA "C" - km 0,364-0,647

HORNÉ A DOLNÉ LEFANTOVCE - KANALIZAČNÁ SIEŤ, ZMENA
A DOPLNENIE KANALIZAČNEJ SIETE II.

STAVEBNÉ POVOLENIE: OU-NR-OSZP3-2020/020711-003 zo dňa 12.10.2020

— SO 01 GRAVITAČNÁ KANALIZÁCIA
STOKA "C" - km 0,000-0,010

○ SO 03 ČERPACIA STANICA

VEDÚCI PROJEKCIE	ING. MALIK	ZÁPADOSLOVENSKÁ VODÁRENSKÁ SPOLOČNOSŤ, NABREŽIE ZA HYDROCENTRÁLOU 949 60 NITRA - OS -
PROJEKTANT STABY	HLAVATÁ ZODP. PROJEKTANT HLAVATÁ	
KRESLIL	HLAVATÁ	
STAVEBNÍK	ZsVS, a.s. NÁBR. ZA HYDROCENTRÁLOU 4, NITRA	
MIESTO STAVBY	HORNÉ LEFANTOVCE	
NÁZOV STAVBY	1. HORNÉ LEFANTOVCE - ROZŠÍRENIE VODOVODU A KANALIZÁCIE 2. HORNÉ A DOLNÉ LEFANTOVCE-KANALIZAČNÁ SIEŤ 3. HORNÉ A DOLNÉ LEFANTOVCE-KANALIZAČNÁ SIEŤ, ZMENA A DOPLNENIE KANALIZAČNEJ SIETE II.	Č. ZÁKAZKY 807-122/2019 FORMÁT 2 A4 DÁTUM 12/2019 MIERKA 1:10 000 STUPEŇ PS ARCH. ČÍSLO Č. VÝKRESU C.
OBJEKT	SO 01 GRAVITAČNÁ KANALIZÁCIA-STOKA C	
	SO 03-1 KANALIZAČNÁ SIEŤ-GRAVITAČNÁ-H. LEFANTOVCE	
	SO 02.01 GRAVITAČNÝ PRITOK	
	SO 02.02 ČERPACIA STANICA ČS3	
	SO 02.03 KANALIZAČNÝ VÝTLAK "V"	
OBSAH	CELKOVÁ SITUÁCIA	



VYSVETLIVKY

— JESTVJÚCI VODOVOD

HORNÉ A DOLNÉ LEFANTOVCE - ROZŠÍRENIE VODOVODU A KANALIZÁCIE
STAVEBNÉ POVOLENIE: OU-NR-OSZP3-2022/020429-006 zo dňa 26.10.2022

- SO 01.01 PRÍVODNÉ POTRUBIE DO ATS2
NAVRHOVANÉ PRÍVODNÉ POTRUBIE RAD "A"
- SO 01.02 ATS
NAVRHOVANÁ ATS2
- SO 01.04 ROZVÁDZACIE VODOVODNÉ POTRUBIE
RAD "1" A RAD "1-1"


HORNÉ A DOLNÉ LEFANTOVCE - VODOVOD
STAVEBNÉ POVOLENIE: A/2007/00248-03/F12 zo dňa 09.02.2007

- SO 03 ROZVÁDZACIE VODOVODNÉ POTRUBIE HORNÉ LEFANTOVCE
VODOVODNÝ RAD "2-1-3"
- SO 03 ROZVÁDZACIE VODOVODNÉ POTRUBIE HORNÉ LEFANTOVCE
VODOVODNÝ RAD "2-1-4"



VEDÚCI PROJEKČIE		ING. MALÍK		ZÁPADOSLOVENSKÁ VODÁRENSKÁ SPOLOČNOSŤ, a.s. NABREŽIE ZA HYDROCENTRÁLOU 4, 949 60 NITRA - GS -	
PROJEKTANT STAVBY		HLAVATÁ	ZODP.PROJEKTANT HLA VATÁ		
KRESLIL		HLAVATÁ			
STAVEBNÍK		ZsVS, a.s. NÁBR.ZA HYDROCENTRÁLOU 4, NITRA			
MIESTO STAVBY		HORNÉ LEFANTOVCE			
NÁZOV STAVBY	1.HORNÉ LEFANTOVCE-ROZŠÍRENIE VODOVODU A KANALIZÁCIE 2.HORNÉ A DOLNÉ LEFANTOVCE-VODOVOD			Č.ZÁKAZKY	807- 122/2019
OBJEKT	SO-01.01 PRÍVODNÉ POTRUBIE			FORMÁT	2 A4
	SO-01.02 ATS2 - STAVEBNÁ ČASŤ			DÁTUM	12/2019
	SO-01.04 ROZVÁDZACIE VODOVODNÉ POTRUBIE			MIERKA	1:10 000
	SO-03 ROZVÁDZACIE VODOVODNÉ POTRUBIE HORNÉ LEFANTOVCE			STUPEŇ	PS
OBSAH	CELKOVÁ SITUÁCIA			ARCH.ČÍSLO	Č.VÝKRESU C.

Príloha č. 2 – Grafické vyobrazenie diela

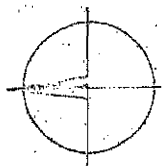

D3.7.

CEMENTOVANIE POTRUSIA-5m

RAD 2-1-4-0382K

RAD 2-1-3-0880 km
PVC DN 100-100 m

V119 0.496
S4-900
V118-0.188
PE CHRANIČKA
DN 250-5m

D3.7

H58
VP7

RAD 2-1-4-0382 km-PVC DN100-382 m

RAD 2-1-4-1-0,140 km-PVC DN100-140 m

H58
Vp7

0,140

H57
V136

0,087

0,1

0,006

0,006


0,006

0,006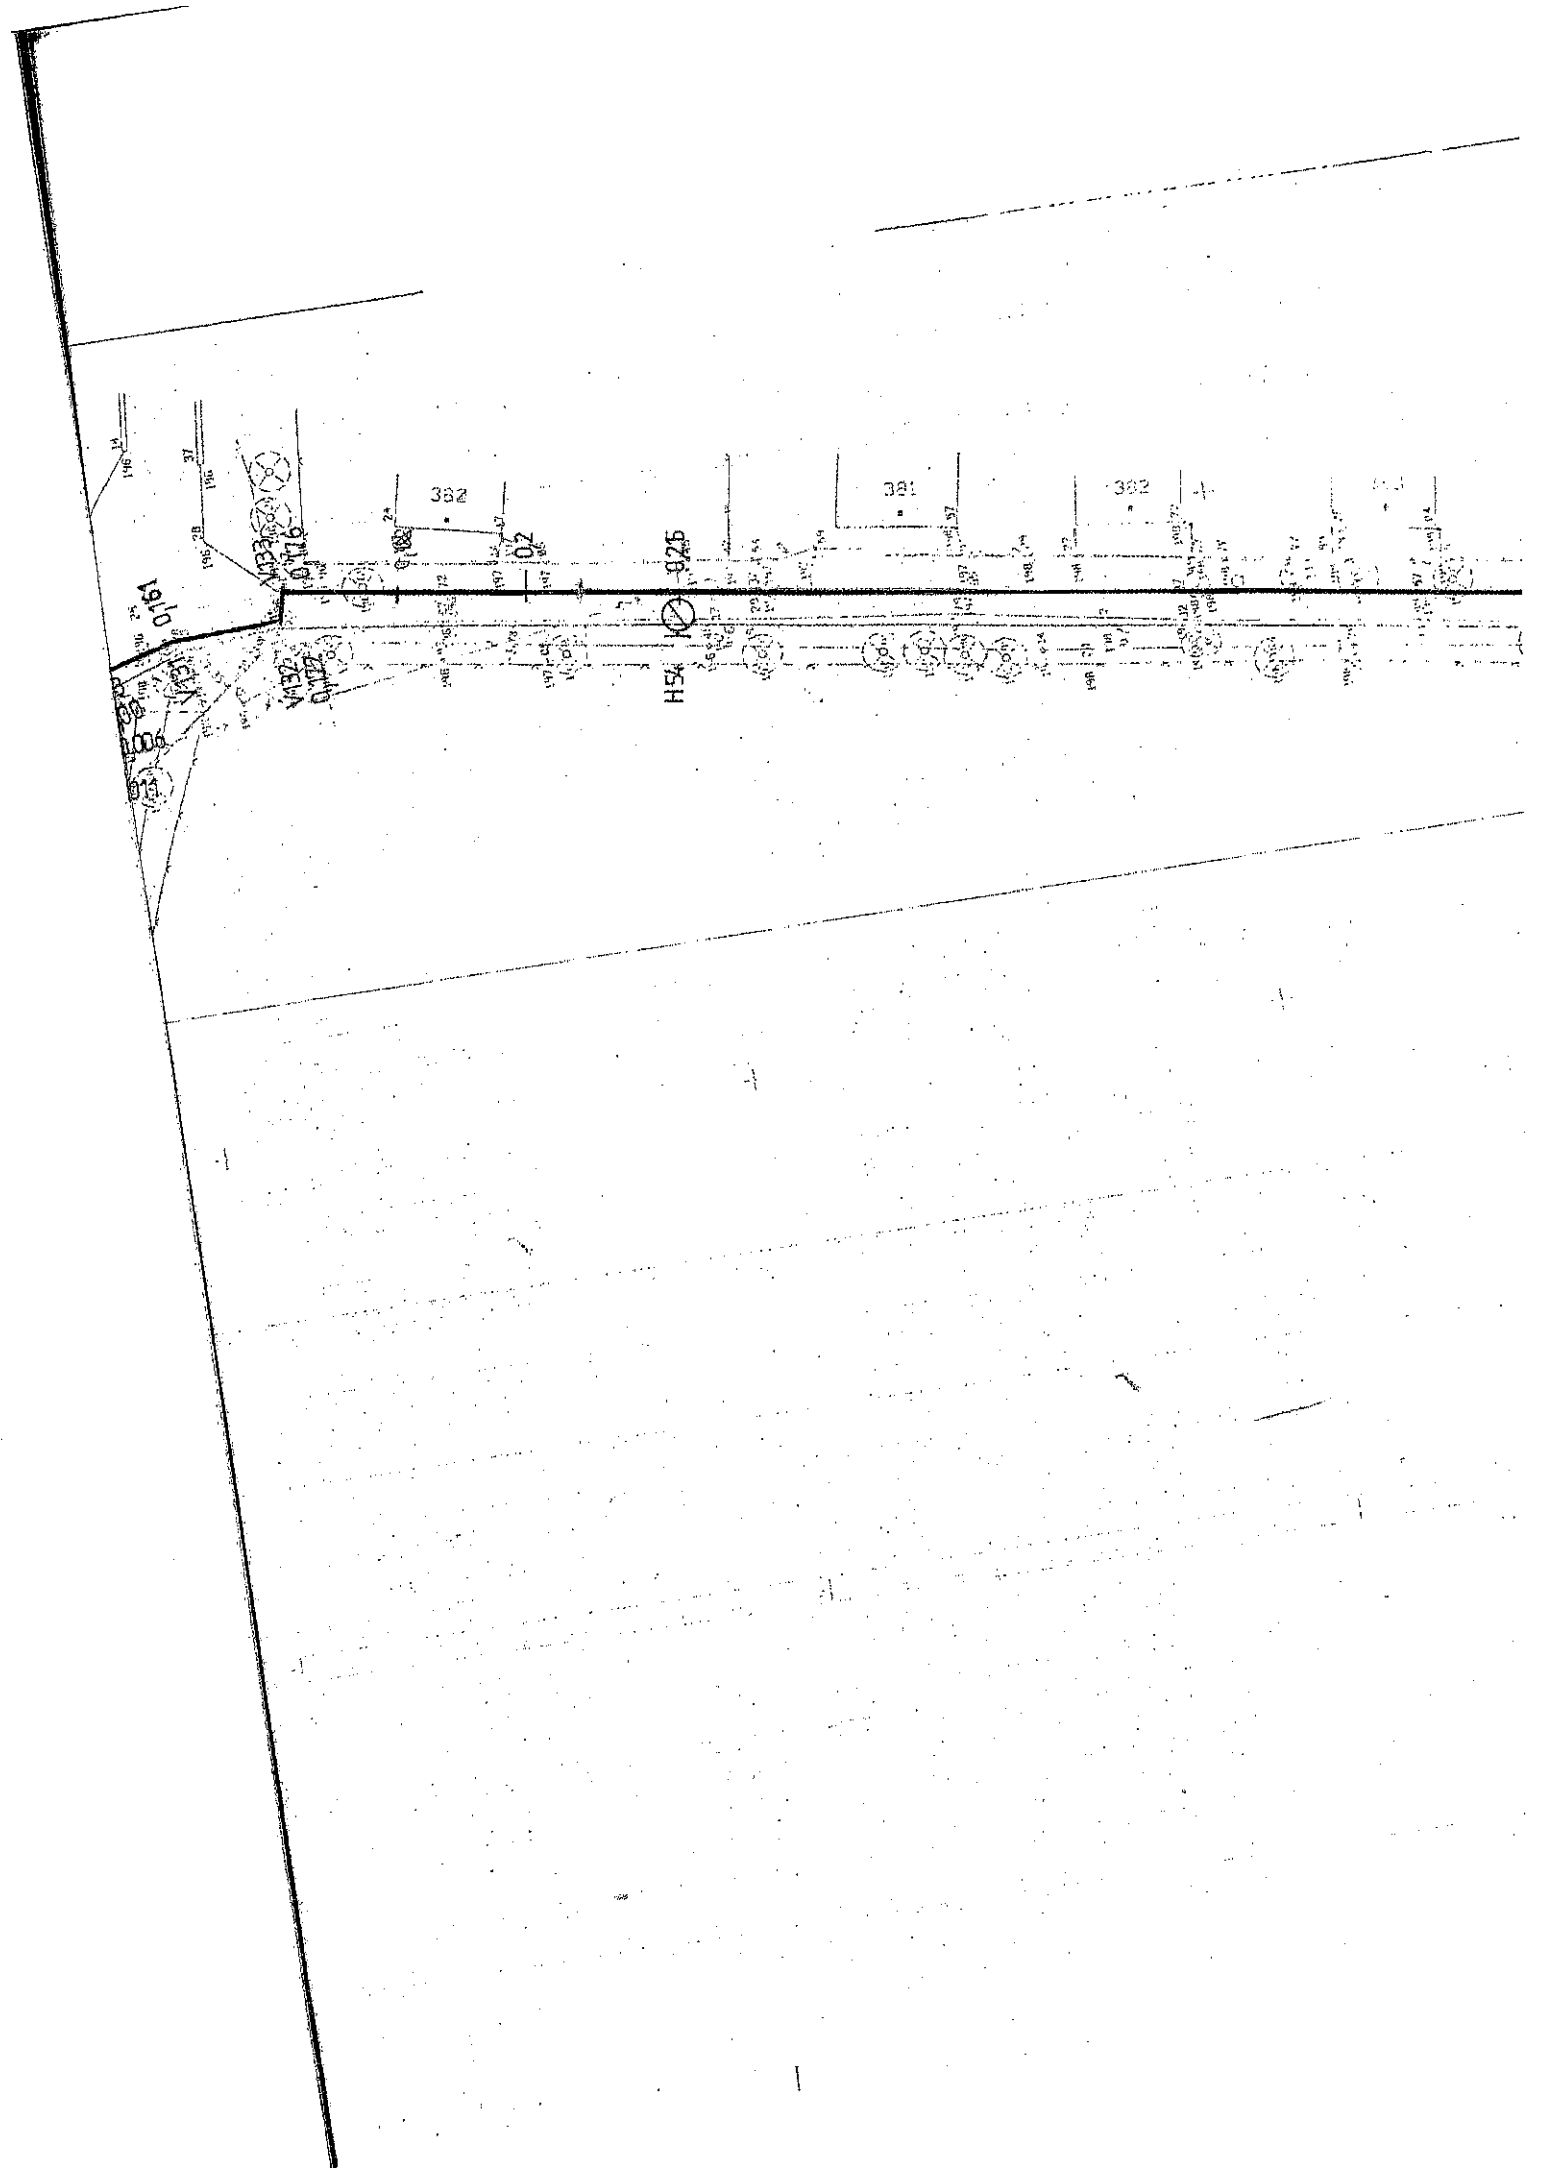

H 55' - 0.3

H 56' - 0.382

ORVOVNÝ ÚRAD ŽIVOTNÉHO PROSTREDIA MŤRA

konaní a je pouhádom pre uskutočnenie
stavby podľa stavebného povolenia.

Č. / 20 07a 09.02.2004

vydaného tunajším stavebným úradom.

Vedúci oddelenia

A/2007/00298-03/F12

5


VYSVETLIVKY


- NAVRHOVANÉ VODOVODNE POTRUBIE
- KANALIZAČNÉ POTRUBIE - VYPROJEKTOVANÉ
- JESTVUJÚCI PLYN
- KABEL ST





VÝŠKOVÝ SYSTÉM BALŤ PO VYROVNANÍ

AUTOR NAVRHU		ING MALIK		VLASTNÍK VYKRESU			
PROJEKTANT ST		ING MALIK					
VYPRACOVAL		ING MALIK					
STAVEBNÍK		OBEC HORNE LEFANTOVCE					
MIESTO STAVBY		HORNE LEFANTOVCE		Č. ZÁKAZKY 807-99/2003			
NAZOV		DOLNÉ A HORNÉ LEFANTOVCE - VODOVOD				FORMAT 10 A4	
STAVBY						DATUM XII.03	
OBJEKT		SO 03 HORNE LEFANTOVCE		KLAS S		MIERKA 1: 500	
OBSAH		SITUÁCIA				STUPEN PS	
CAST						ARCH. ČÍSLO 4 VÝKRESU D 3.12.	



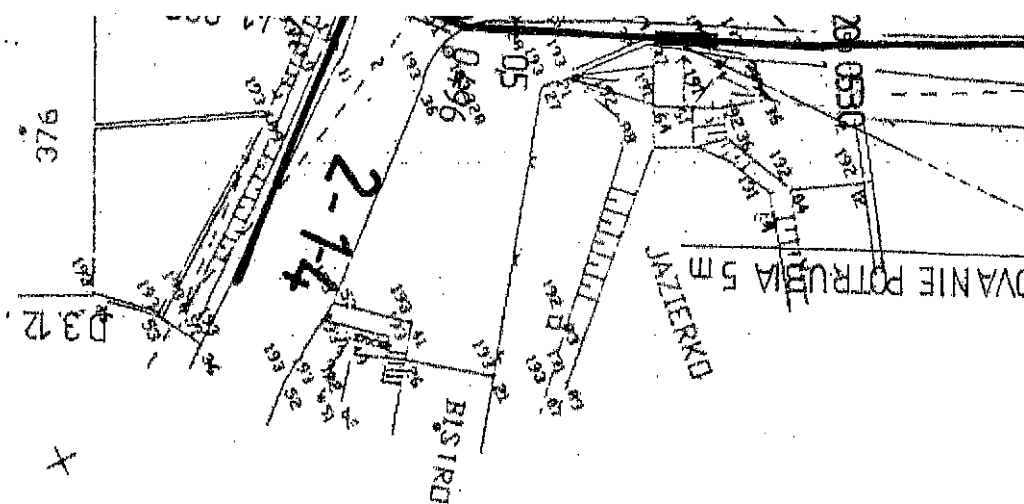


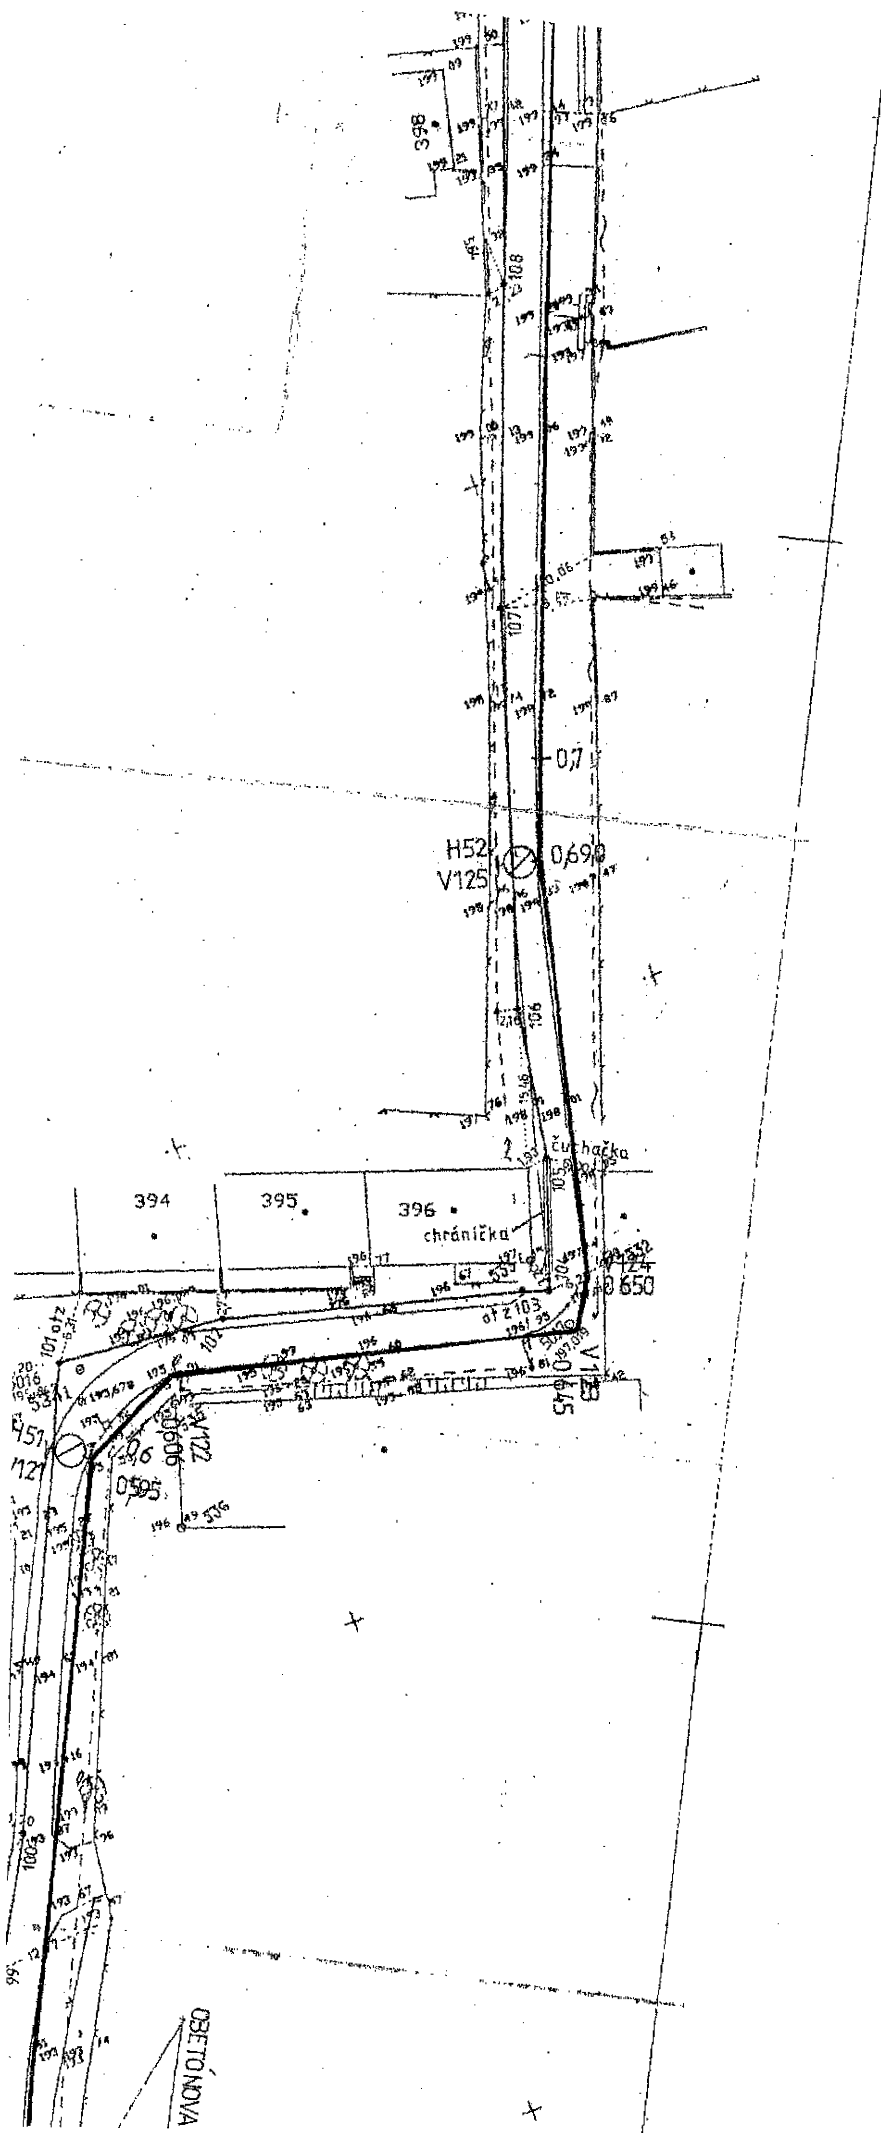

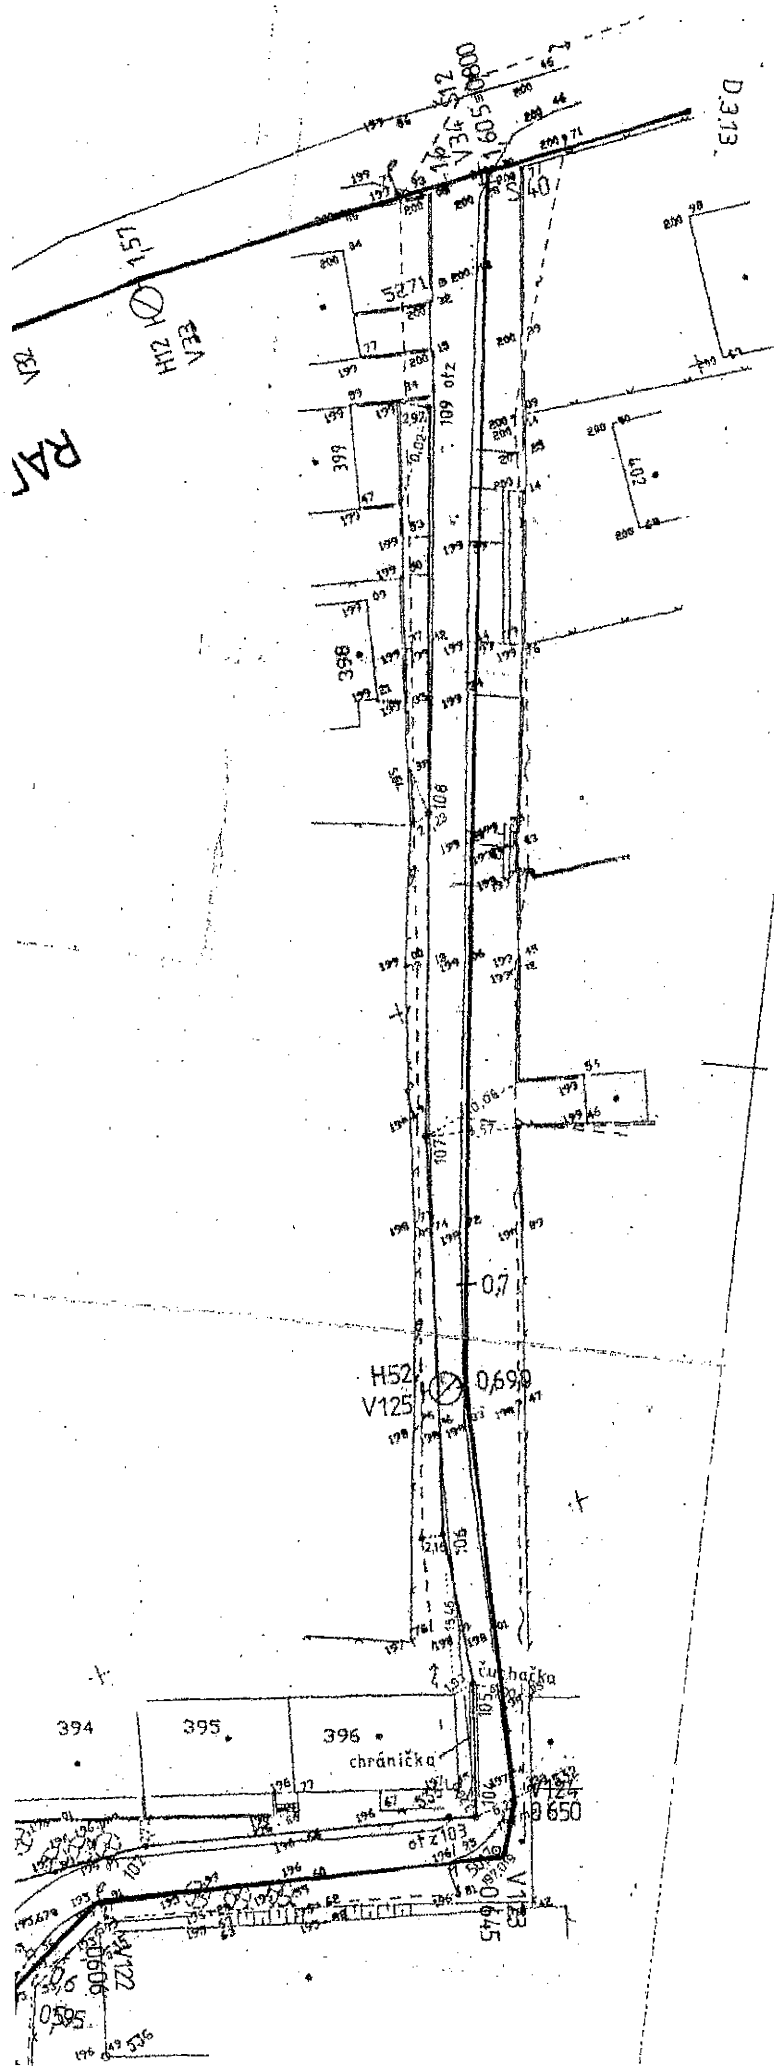

100-468 m

pořadí na konzole

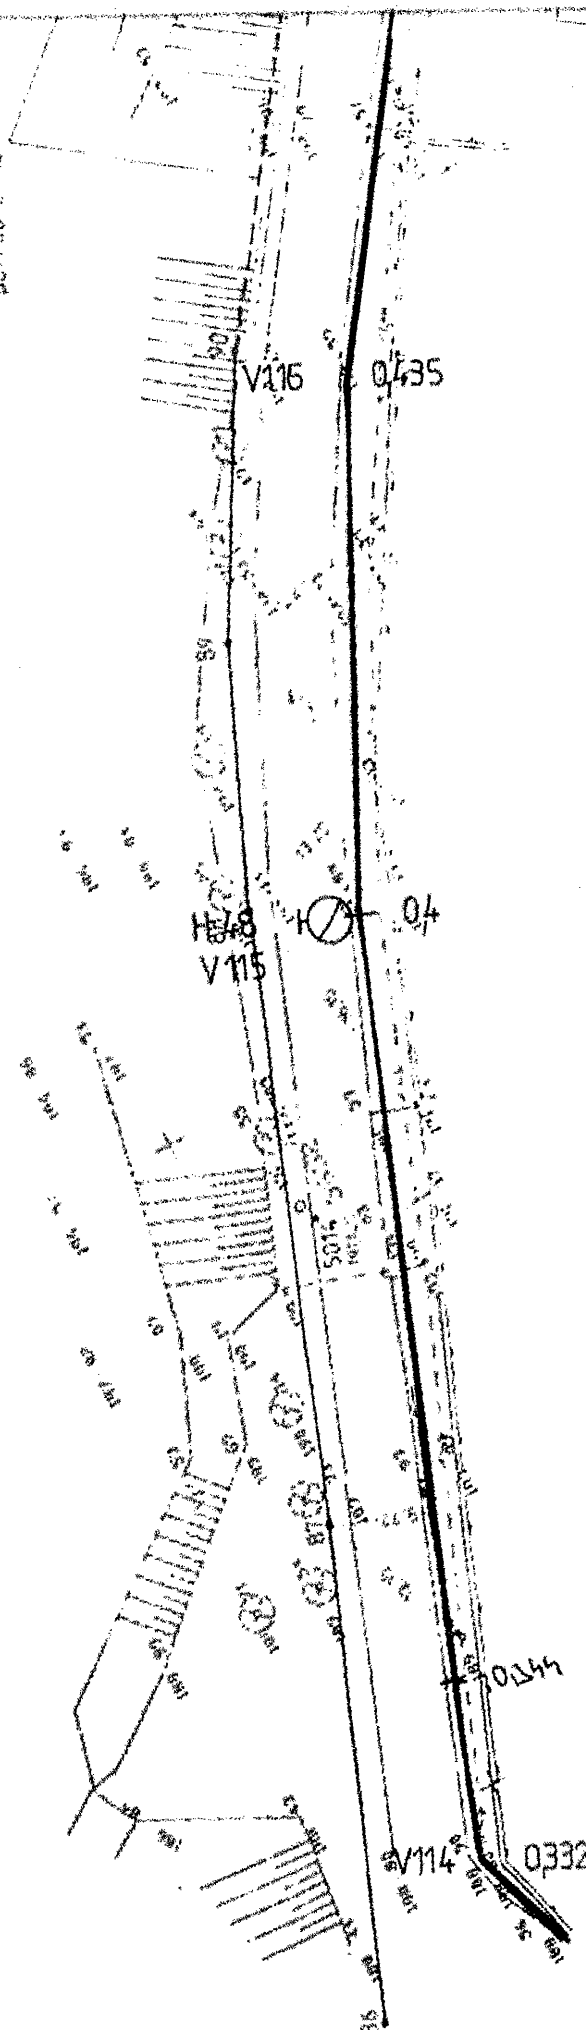

D.3.10



OBVODNÝ ÚRAD ŽIVOTNÉHO PROSTREDIA NITRA

Dokumentácia bola overená v stavebnom
konaní a je podkladom pre uskutočnenie
stavby podľa stavebného povolenia.

Č. _____ zo dňa 09.02. 2007
vydaného tunajším stavebným úradom.

Vedúci oddelenia

Lenka

A/2007/00298-03/F12

5

VYSVETLIVKY:

—	NAVRHOVANÉ VODOVODNÉ POTRUBIE
—) —	KANALIZAČNÉ POTRUBIE - VYPROJEKTOVANÉ
—	JESTVUJÚCI PLYN
— / —	KÁBEL ST




VÝŠKOVÝ SYSTÉM BAL T PO VYROVNANÍ


AUTOR NÁVRHU		ING.MALIK		VLASTNÍK VÝKRESU		
PROJEKTANT ST		ING.MALIK	ZODP. PROJEKTANT			ING.MALIK
VYPRACOVAL		ING.MALIK				
STAVEBNÍK		OBEC HORNE LEFANTOVCE				
MIESTO STAVBY		HORNE LEFANTOVCE			C ZÁKAZKY	807-99/2003
NAZOV	DOLNÉ A HORNÉ LEFANTOVCE - VODOVOD				FORMAT	A4
STAVBY					DATUM	Xli 03
OBJEKT	SO 03 - HORNE LEFANTOVCE			KLAS S	MIERKA	1: 500
					STUPEŇ PS	
OBSAH	SITUÁCIA				ARCH. ČÍSLO	Č. VÝKRESU
ČASŤ					D.3.7 .	

[illegible]

RAD-2-1-3-0,800km-PVC DN 100-468m



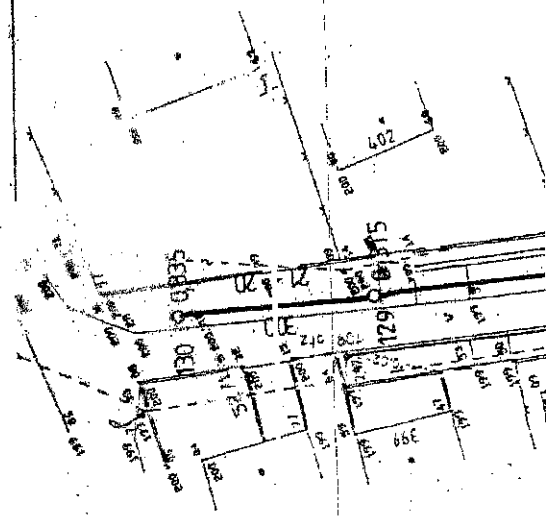

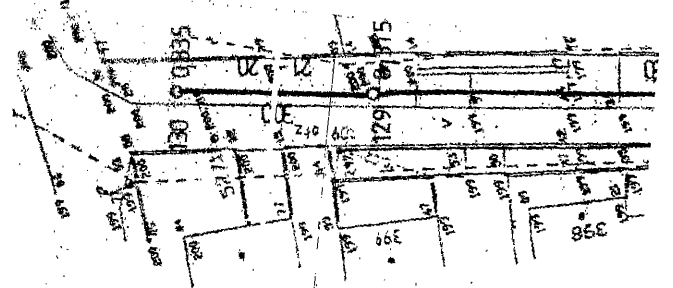


+


+

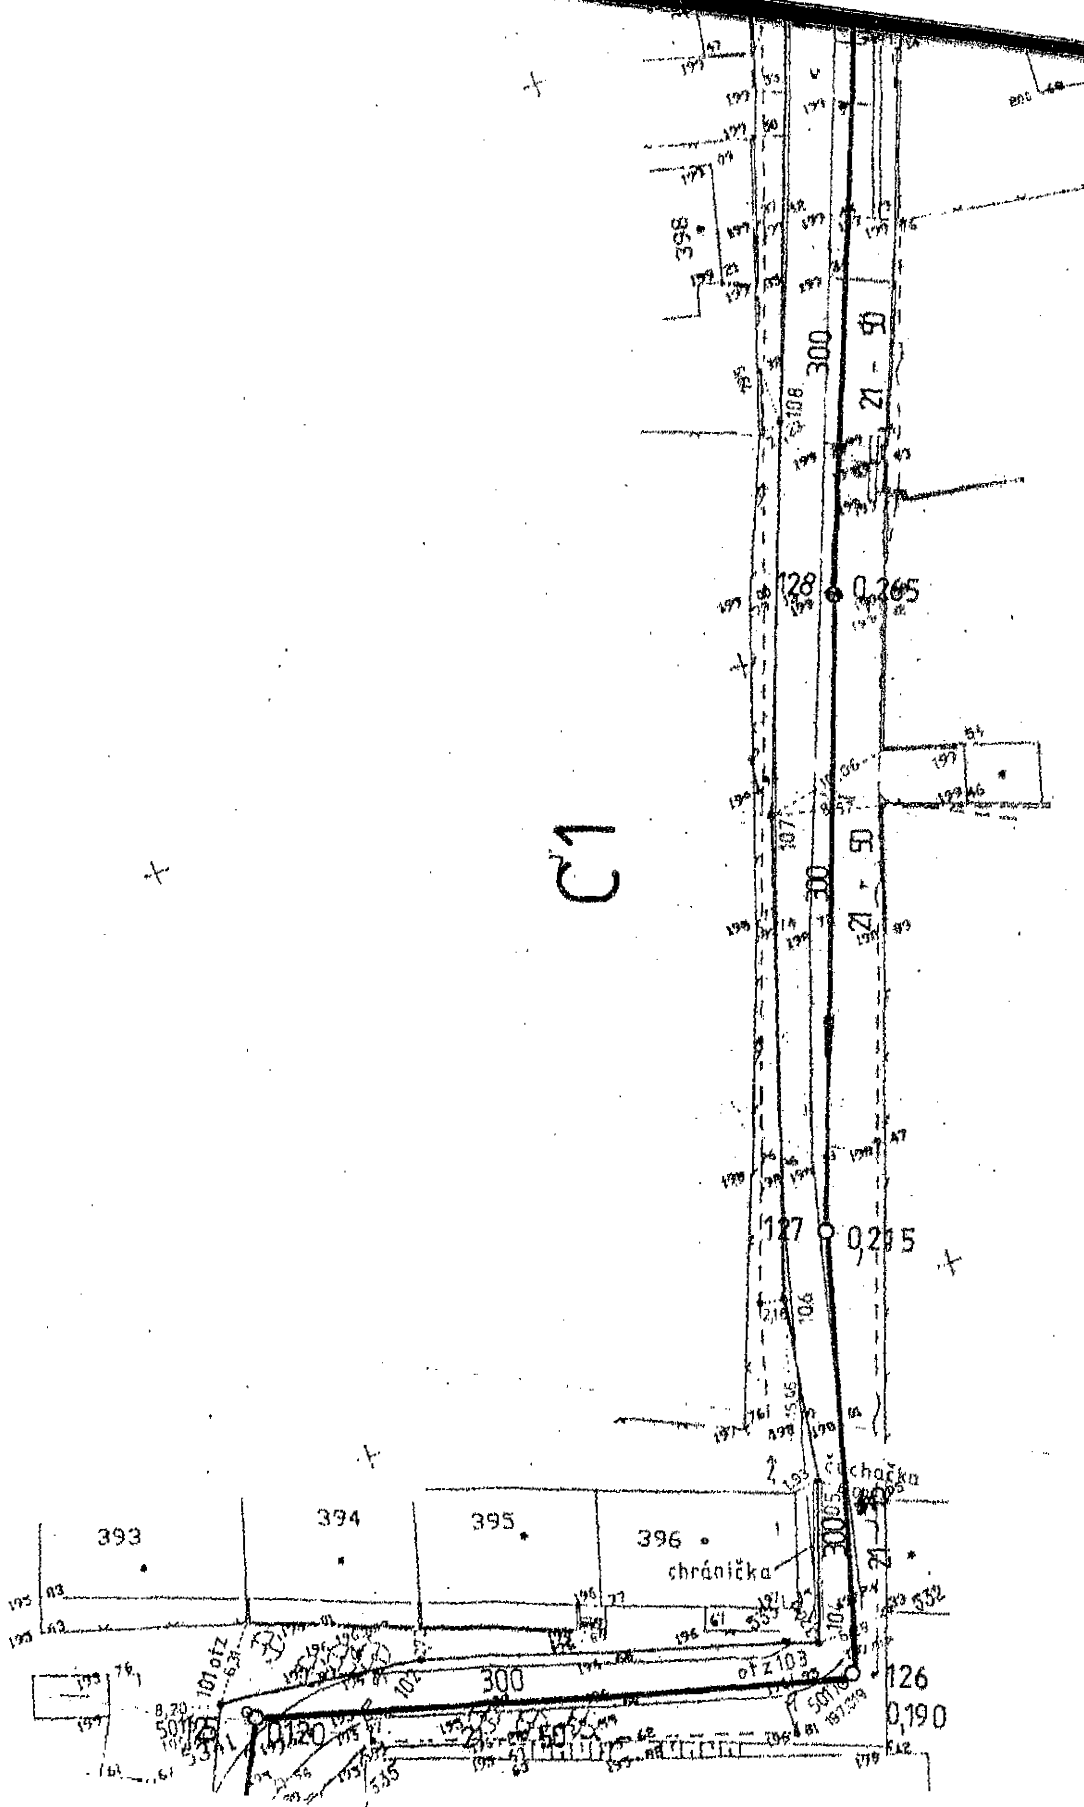




4



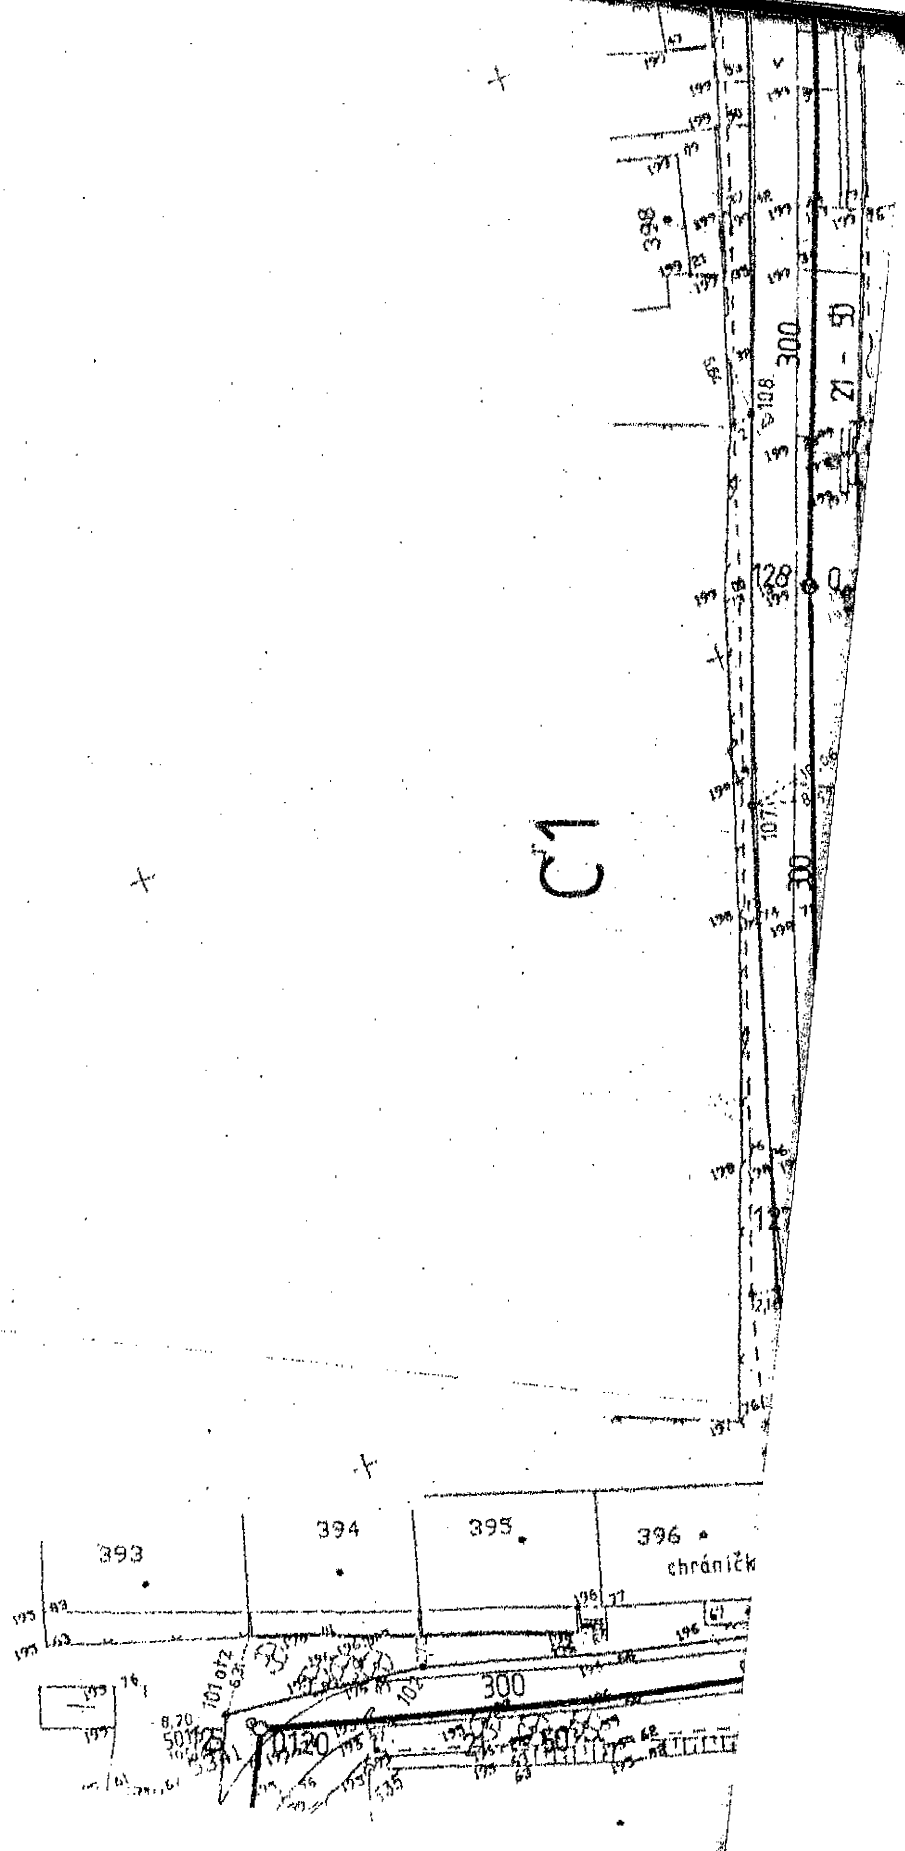

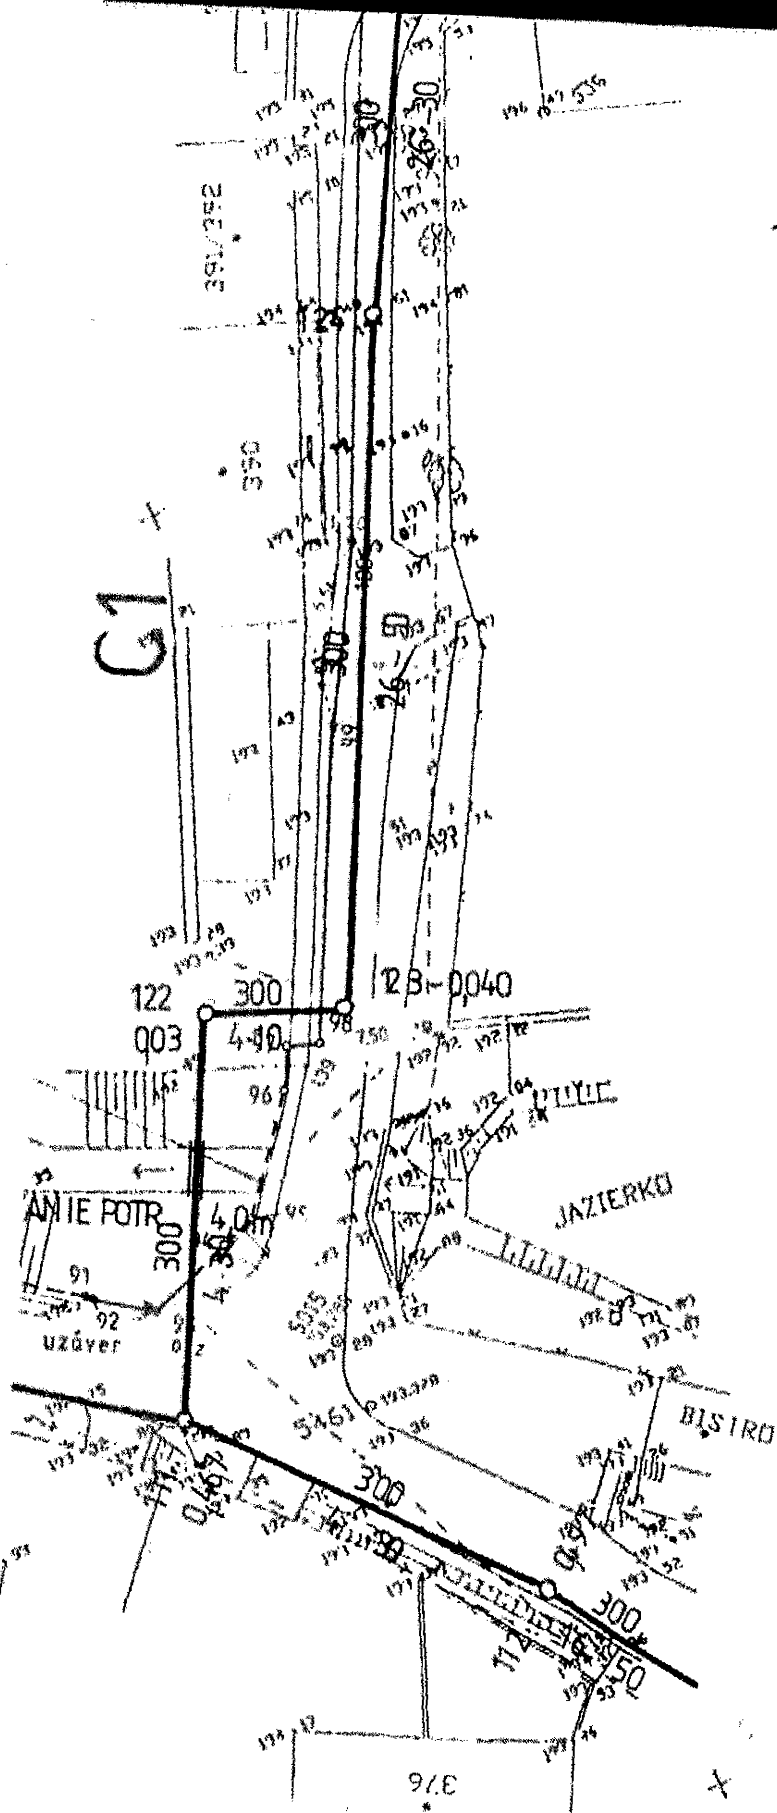

9



OBVODNÝ ÚRAD ŽIVOTNÉHO PROSTREDIA
NITRA

Dokumentácia bola overená v stavebnom
konaní a je podkladom pre projektovú
stavbu podľa stavebného poradenia

Č. / zo dňa 11.9.2003 2003
vydaného tuzajším mestným úradom.

OPRAVIL

Okresný úrad Nitra
Odbor starostlivosti o životné prostredie
Štefánikova tr. 69, 949 01 Nitra

-5-

VYSVETLIVKY:

NAVRHOVANÁ KANALIZÁCIA GRAVITAČNÁ


JESTVUJÚCI PLYN




VÝŠKOVÝ SYSTÉM BALT PO VYROVNANÍ

AUTOR NAVRHU		M URBANOVA		VLASTNIK VYKRESU		
PROJEKTANT ST		M URBANOVA	ZODP. PROJEKTANT			ING. MALIK
VYPRACOVAL		M URBANOVA				
STAVEBNÍK		DOLNE-HORNE LEFANTOVCE				
MIESTO STAVBY		HORNE LEFANTOVCE			Č. ZAKAZKY	807/103/2003
NAZOV	DOLNÉ A HORNÉ LEFANTOVCE - ČOV -				FORMAT	A4
STAVBY	KANALIZAČNÁ SIŤ				DATUM	12/ 2003
OBJEKT	SO 03-1 GRAVITAČNÁ KANALIZÁCIA SO 03-2-TLAKOVÁ			KLAS. S	MIERKA	1:500
	KANALIZÁCIA SO 03-3-ČERPACIE STANICE				STUPEN	PS
OBSAH	SITUÁCIA				ARCH. ČÍSLO	Č. VYKRESU
ČASŤ						D.2.9.

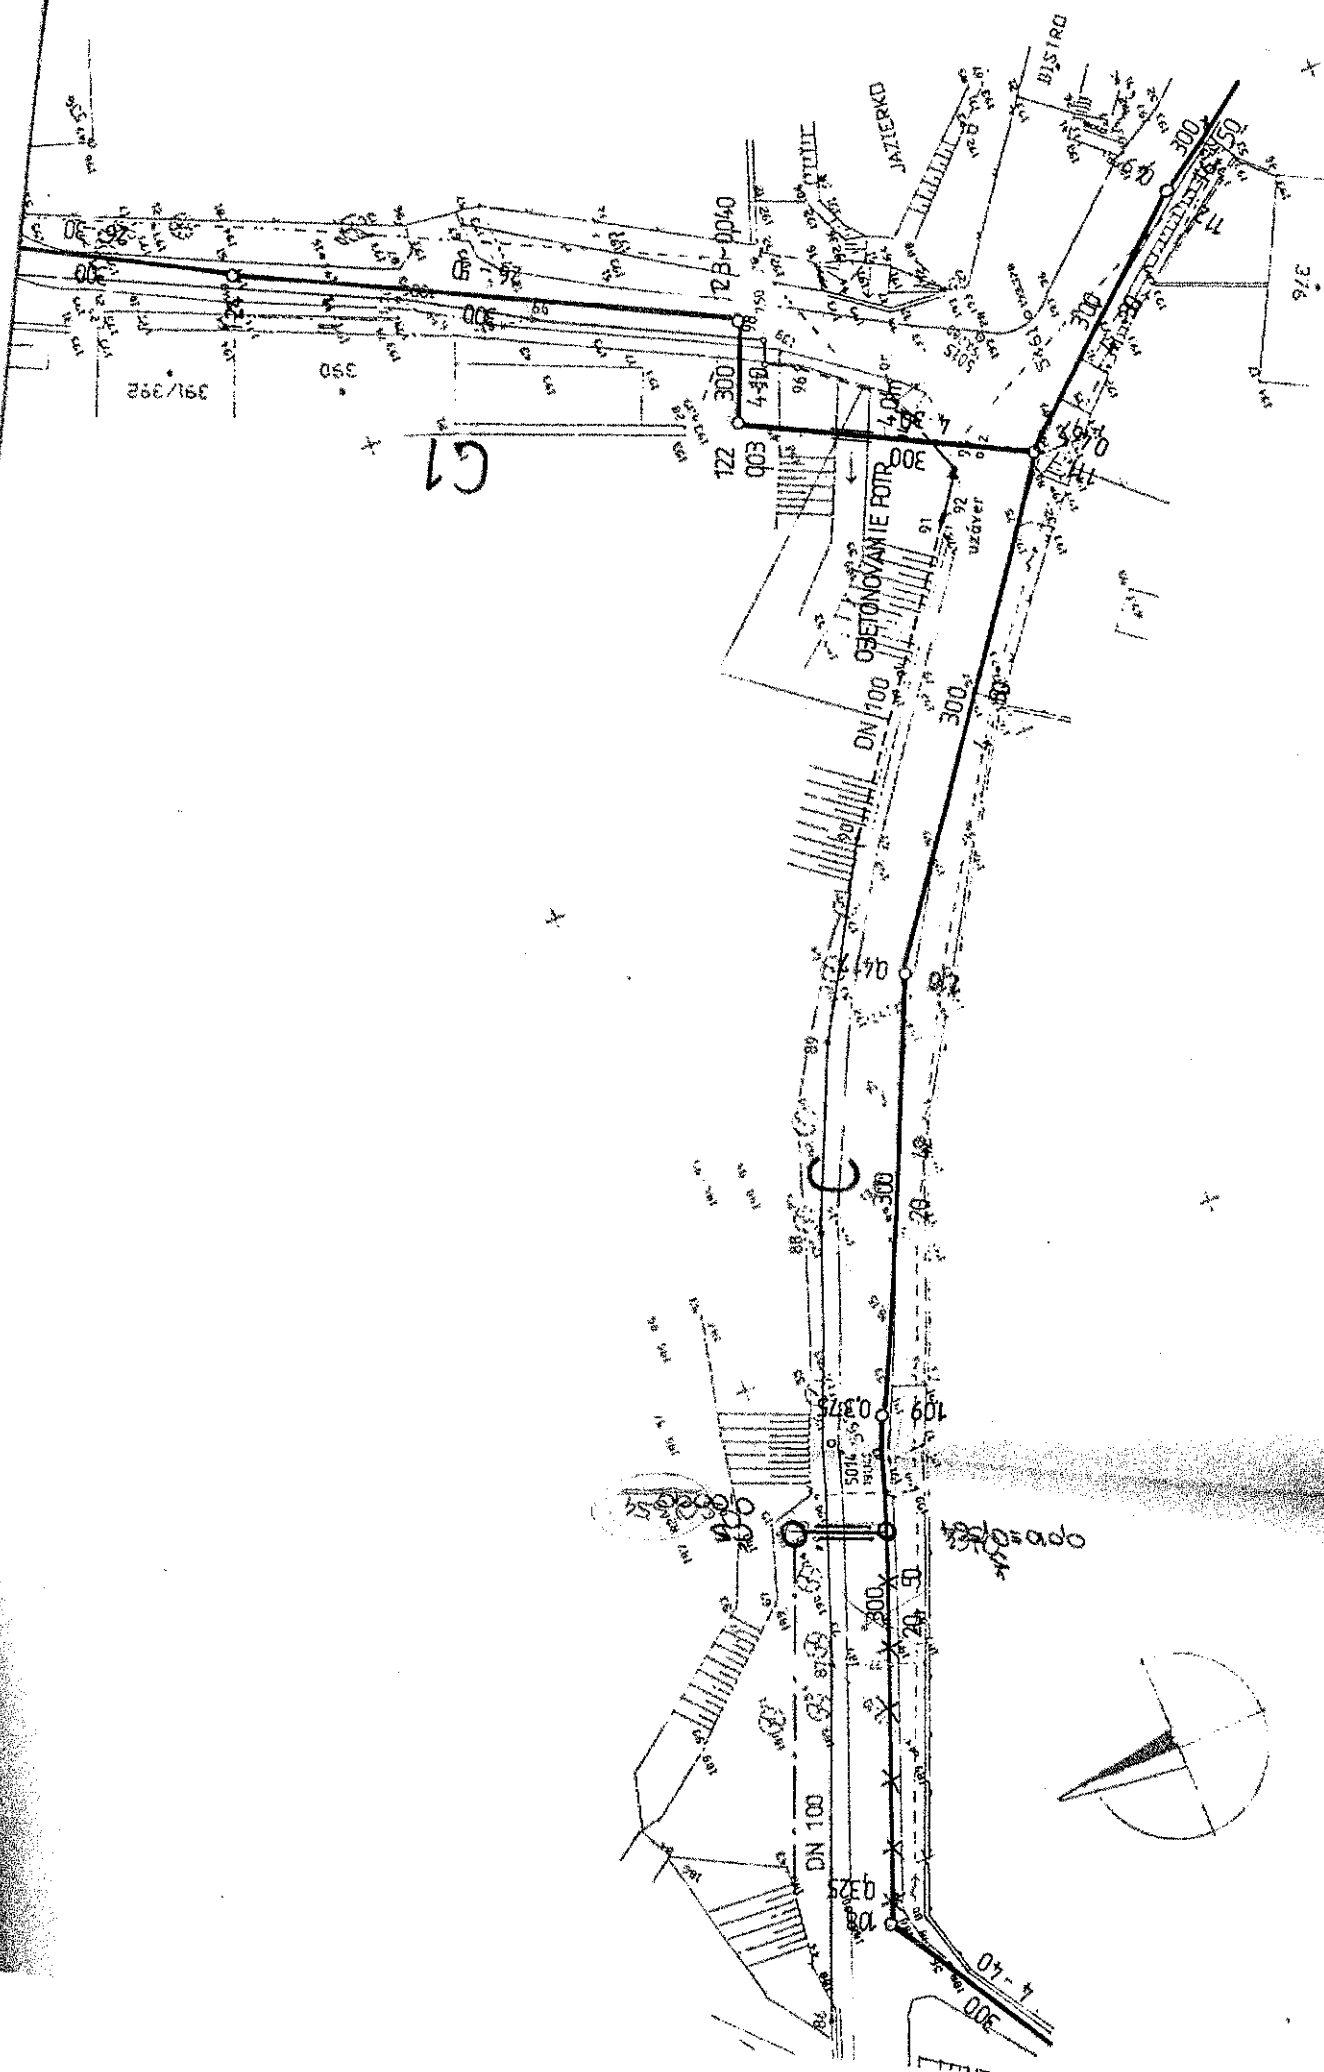

VYSVETLIVKY:

NAVRHOVANÁ KANALIZÁCIA - GRAVITAČNÁ

JESTVUJUCI PLYN



Okresný úrad Nitra
Oddor starostlivosti o životné prostredie
Štefániková tr. 69, 949 01 Nitra


-5-





VÝŠKOVÝ SYSTÉM BALT PO VYROVNÁNÍ

AUTOR NÁVRHU		M URBANOVA		VLASTNÍK VÝKRESU		
PROJEKTANT ST		M URBANOVA	ZODP. PROJEKTANT			ING. MALIK
VYPRACOVAL		M URBANOVA				
STAVEBNÍK		DOLNE - HORNE LEFANTOVCE				
MIESTO STAVBY		HORNE LEFANTOVCE			Č. ZAKAZKY	807-103/2003
NÁZOV	DOLNÉ A HORNÉ LEFANTOVCE - ČOV -				FORMAT	A4
STAVBY	KANALIZAČNÁ SIŤ				DATUM	12. 2003
OBJEKT	SO 03-1-GRAVITAČNÁ KANALIZÁCIA SO 03 -2-TLAKOVÁ			KLAS. S III	MIERKA	1 : 500
	KANALIZÁCIA SO 03-3-ČERPACIE STANICE				STUPEŇ	PS
OBSAH	SITUÁCIA				ARCH. ČÍSLO	Č. VÝKRESU
ČASŤ						D.2.10 .

10

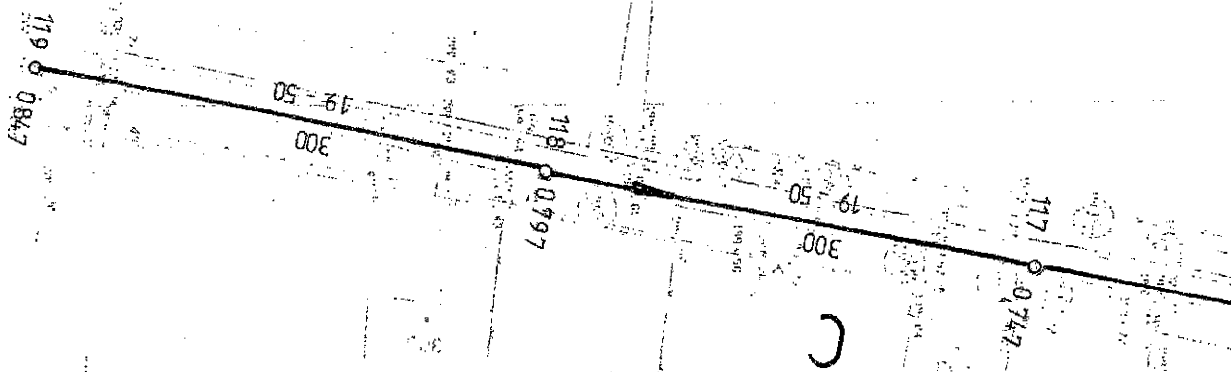

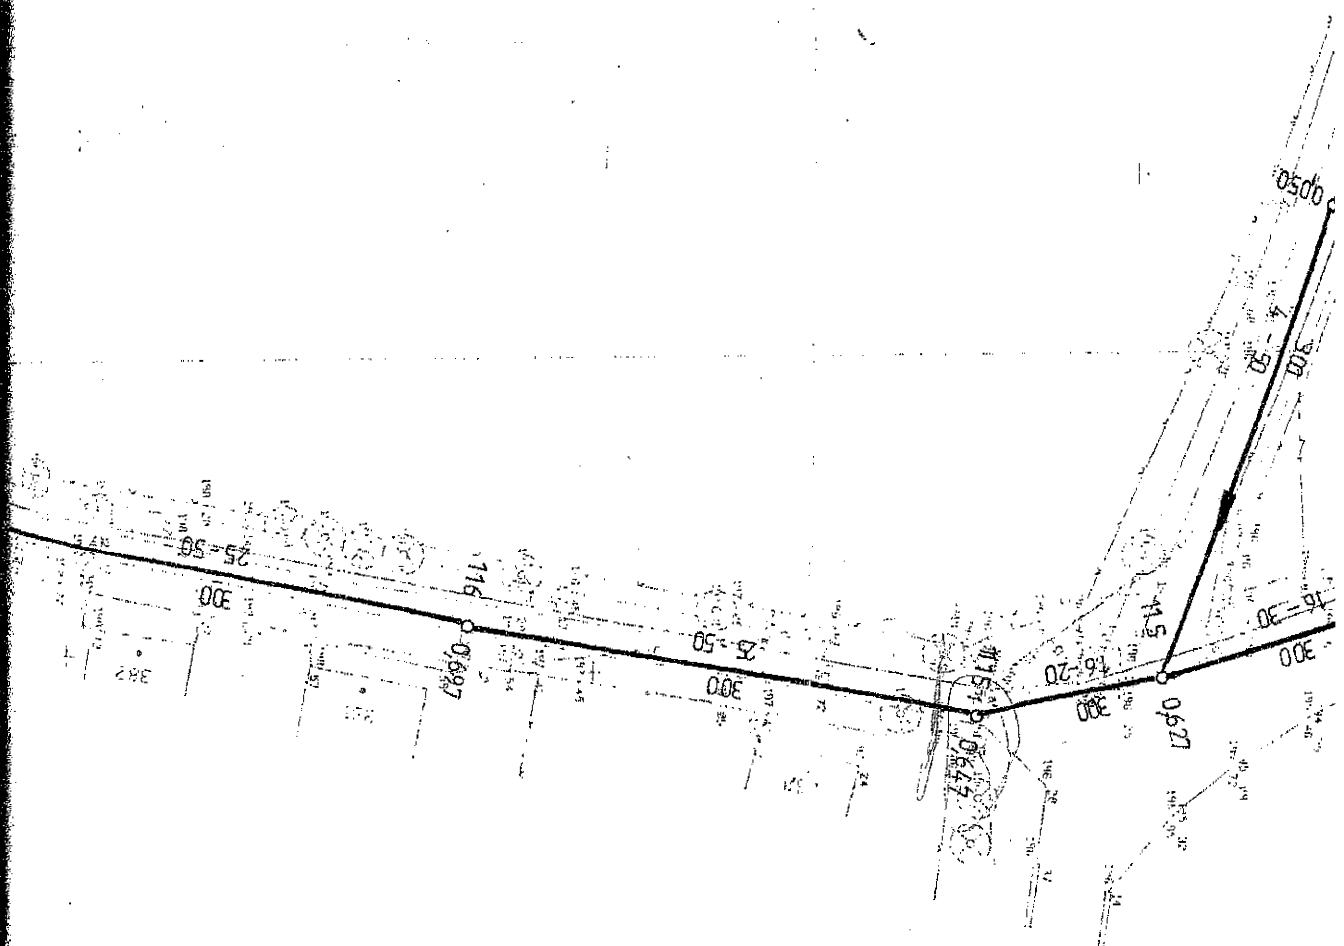

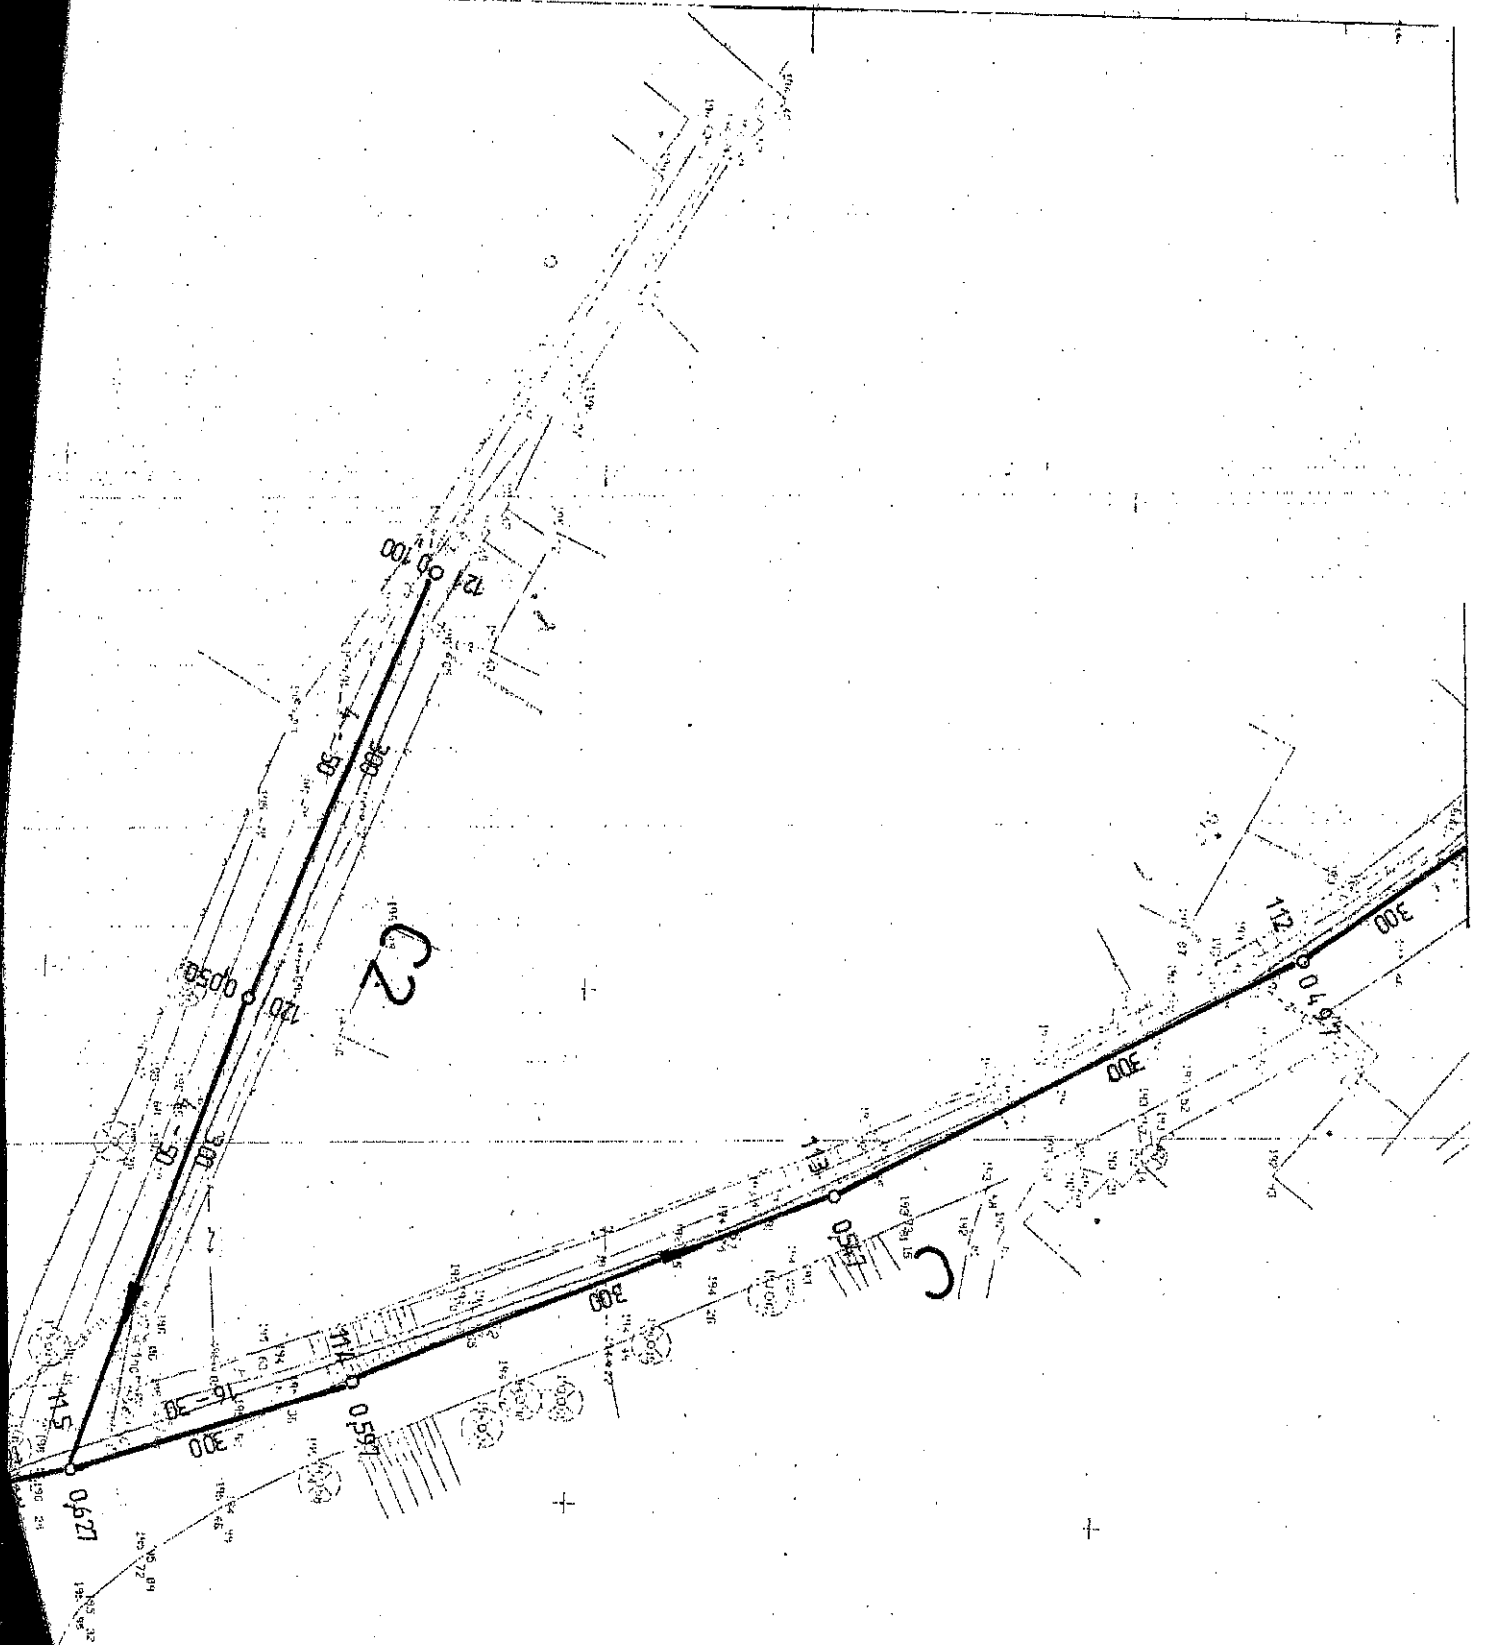



VYSVETLIVKY:

- NAVRHOVANÉ KANALIZAČNÉ POTRUBIE - GRAVITAČNÉ
- · — · — · — NAVRHOVANÉ KANALIZAČNÉ POTRUBIE - TLAKOVÉ
- ← — KANALIZAČNÉ POTRUBIE VO VÝSTAVBE
- — — — — VYPROJEKTOVANÉ VODOVODNÉ POTRUBIE
- ↗ — ELEKTRICKÉ VEDENIE NN NADZEMNÉ
- ~ — ELEKTRICKÉ VEDENIE SLABOPRÚD
- m — PLYN

-1-

- SO 01 - GRAVITAČNÁ KANALIZÁCIA
- SO 02 - TLAKOVÁ KANALIZÁCIA
- SO 03 - ČERPACIA STANICA


Okresný úrad Nitra
Oddor starostlivosti o životné prostredie
Štefánikova tr. 69, 949 01 Nitra


Dokumentácia bola overená v stavebnom konaní
a je podľa podmienok stavebného konania
povolená dňa 2020/04/28 - 05/17 12.10.
vydané tunajším stavebným úradom

Podpis


VÝŠKOVÝ SYSTÉM : Bpv


VEDÚCI PROJEKCIE	ING. B.MALÍK		ZÁPADOSLOVENSKÁ VODÁRENSKÁ SPOLOČNOSŤ, a.s. NÁBREŽIE ZA HYDROCENTRÁLOU 4 949 60 NITRA -65- Č.ZÁKAZKY 807-99/2020	
PROJEKTANT STAVBY	ING. M.KUCHAR	ZODP.PROJEKTANT		ING. B.MALÍK
KRESLIL	ING. M.KUCHAR			
STAVEBNÍK	OBEC HORNÉ LEFANTOVCE			
MIESTO STAVBY	HORNÉ LEFANTOVCE			
NÁZOV STAVBY	HORNÉ LEFANTOVCE-KANALIZAČNÁ SIET' ZMENA A DOPLNENIE KANALIZAČNEJ SIETE II. - AKTUALIZÁCIA		FORMÁT	3A4
			DÁTUM	09/2020
			MIERKA	1:500
			STUPEŇ	PS
OBJEKT	SO 01, SO 02, SO 03		ARCH.ČÍSLO	Č.VÝKRESU
OBSAH	SITUÁCIA C, Vc			3.

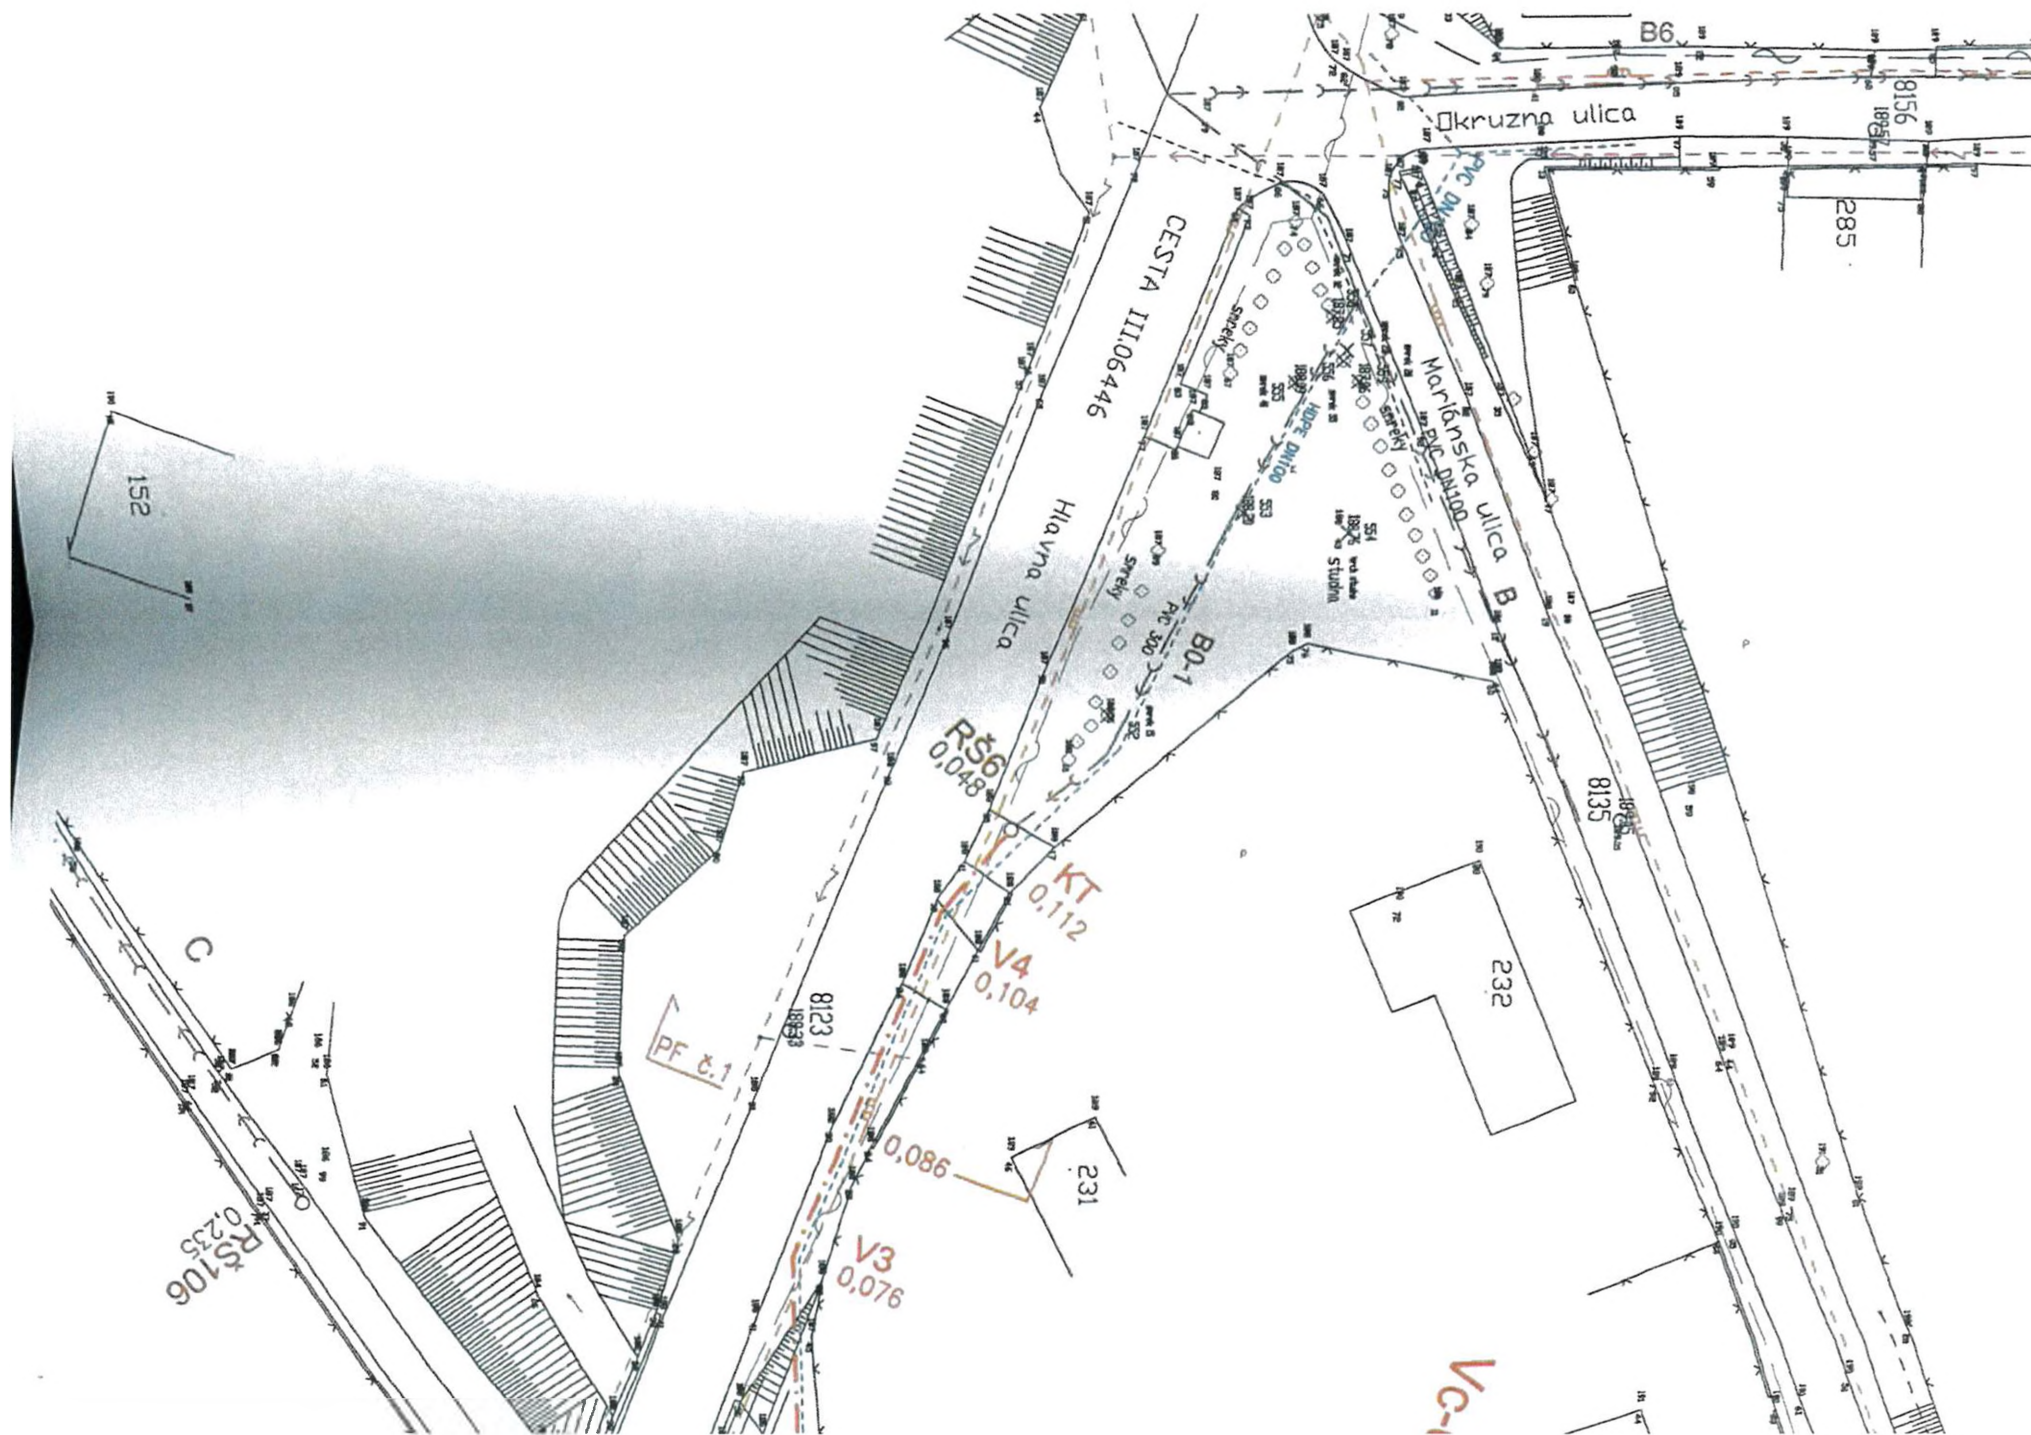

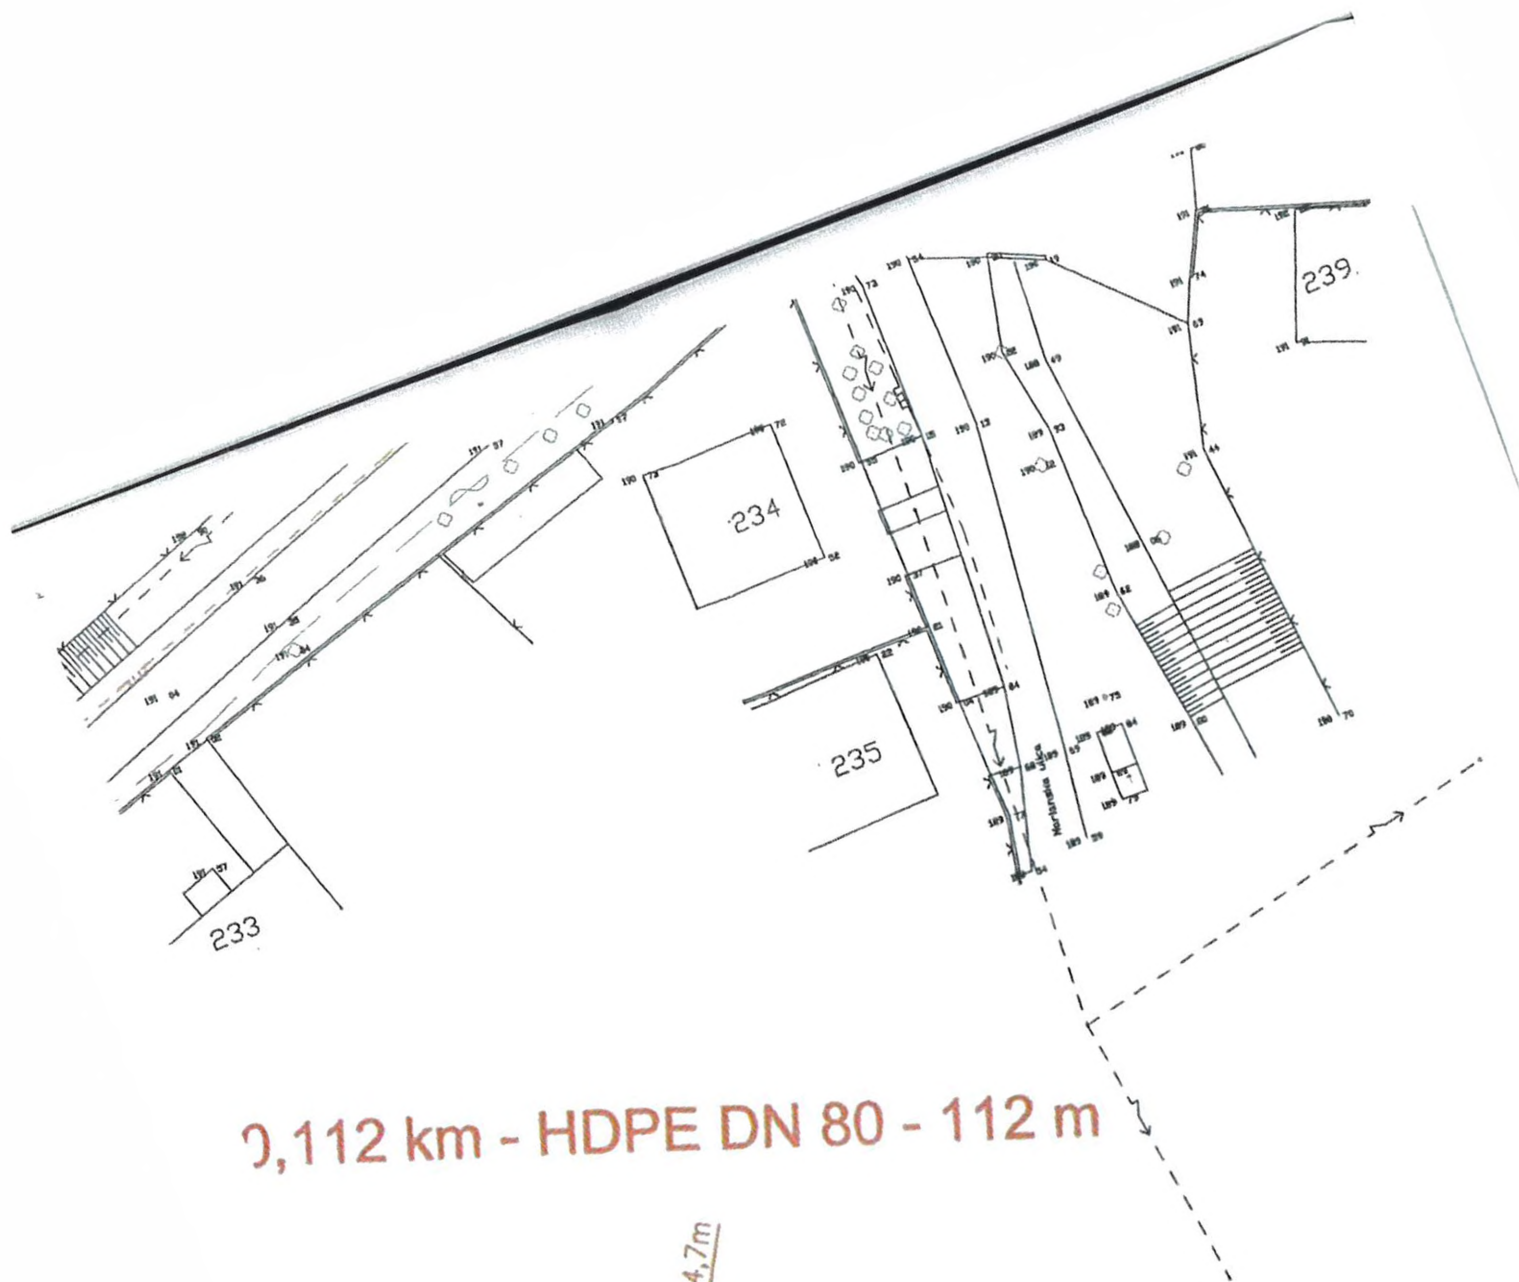

0,112 km - HDPE DN 80 - 112 m

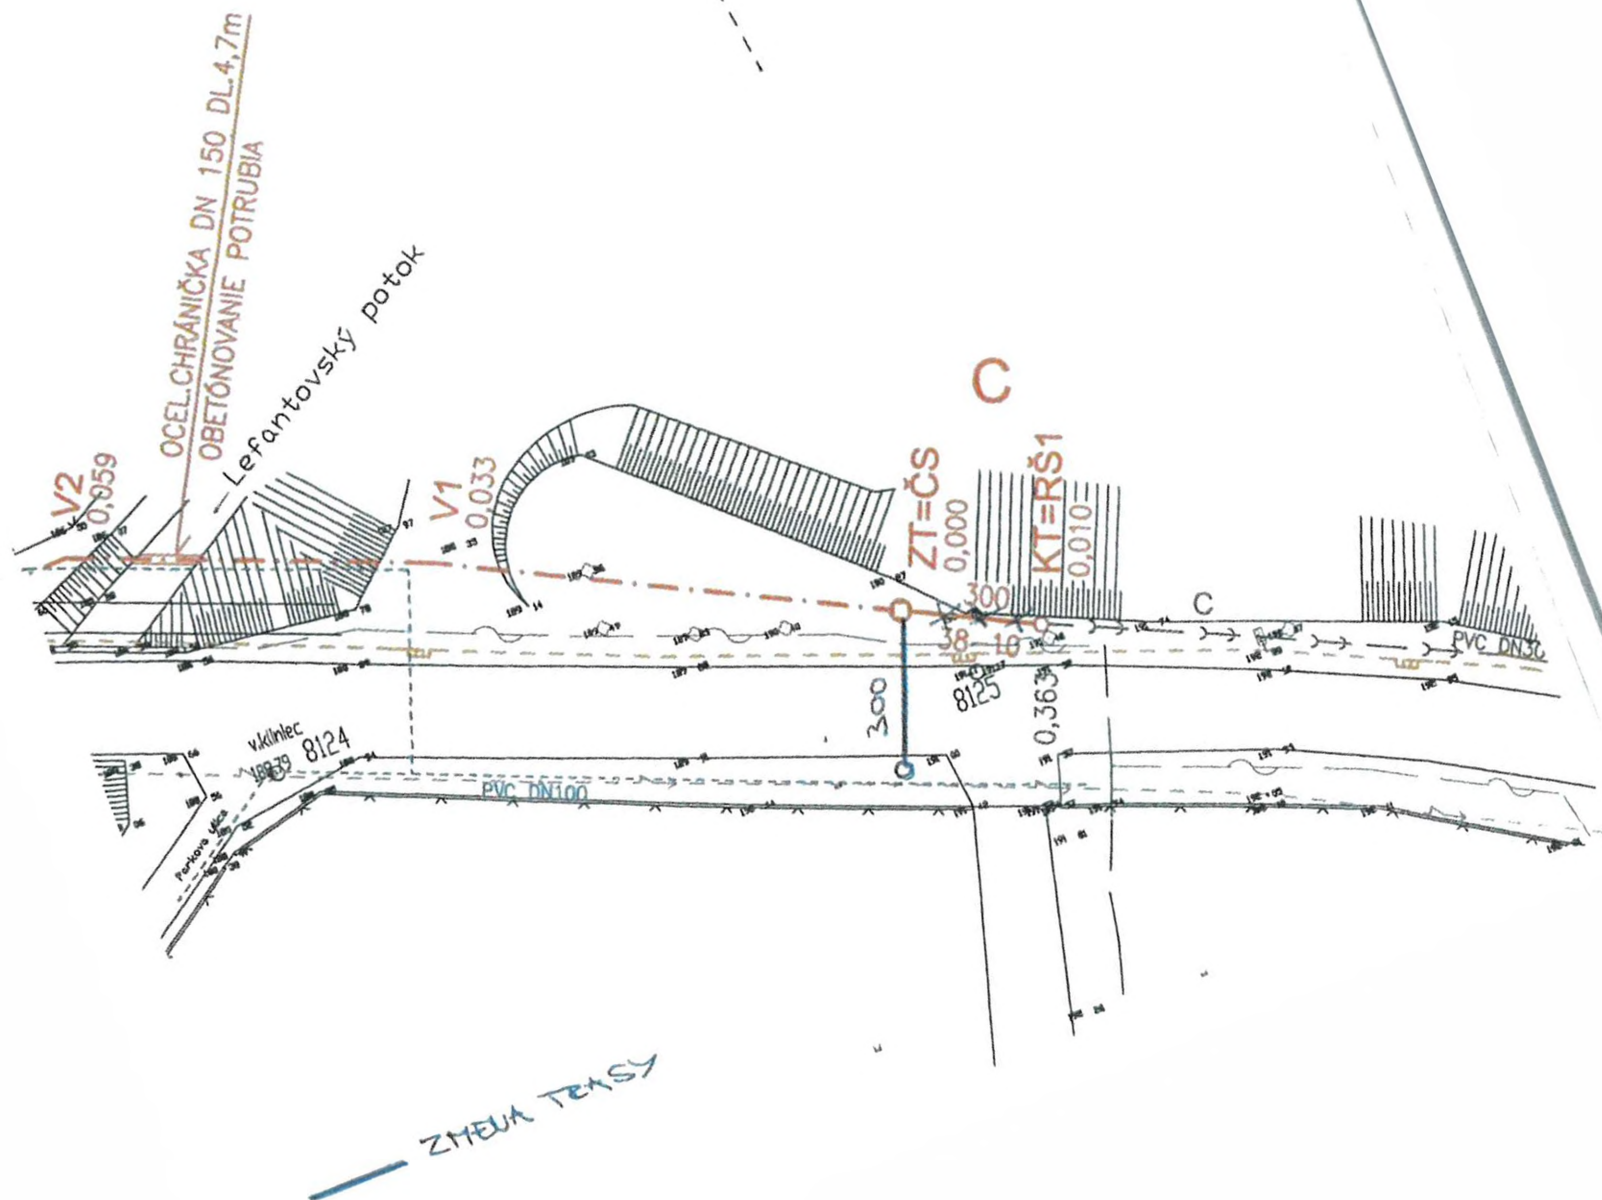

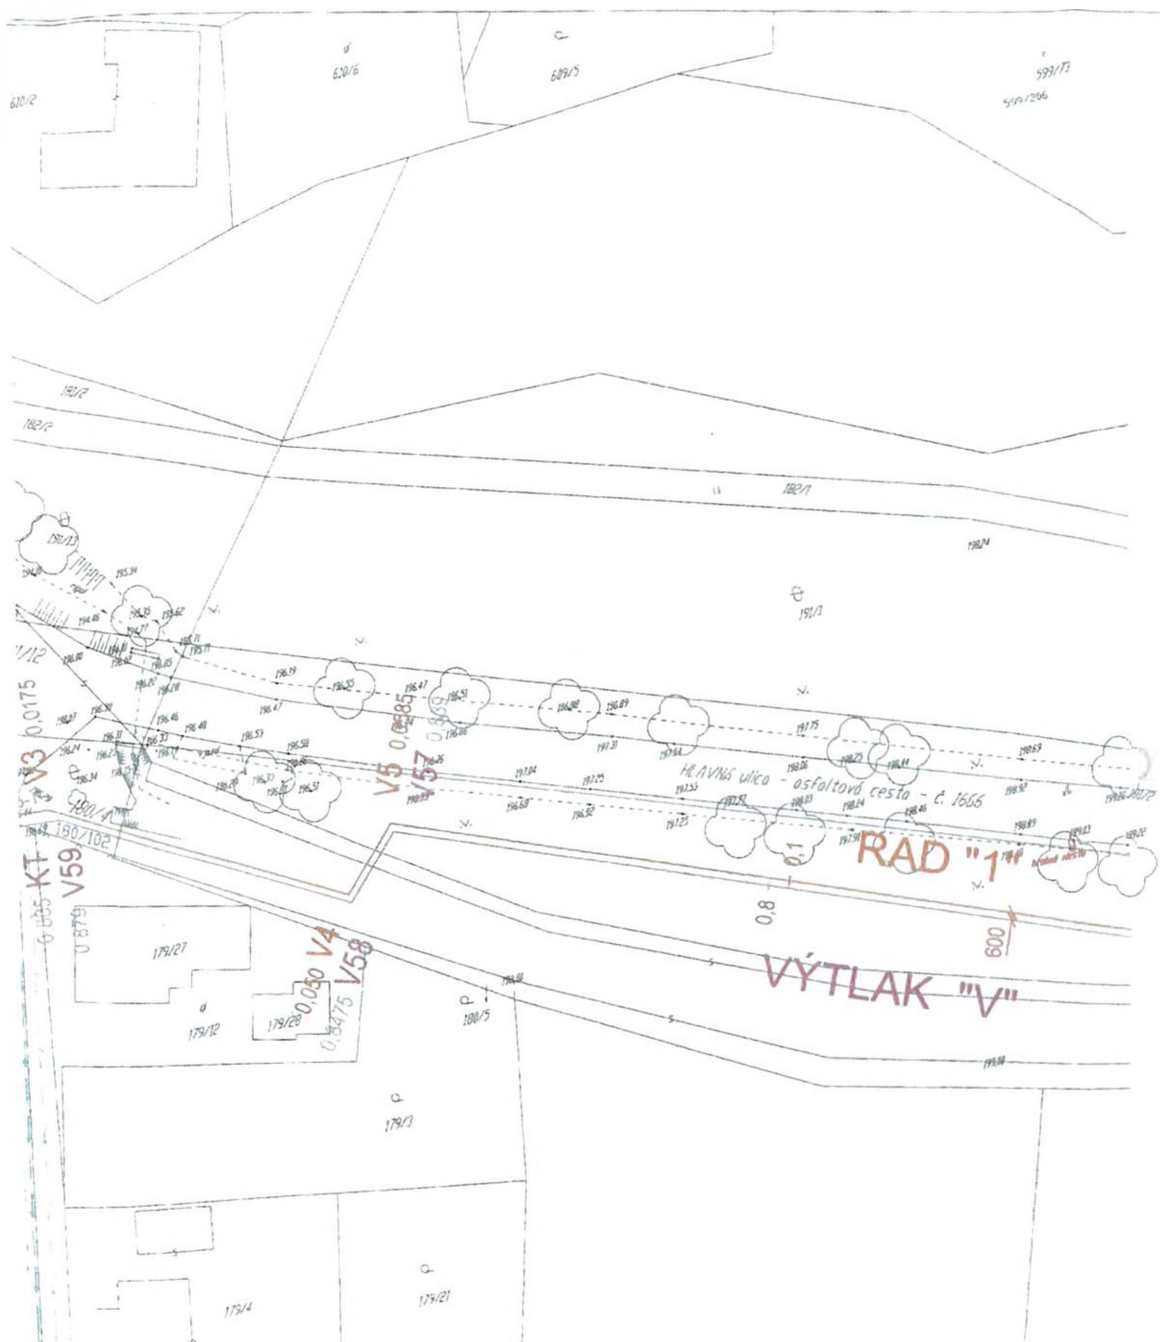

VYSVETLIVKY :

	NAVRHOVANÉ PRÍVODNÉ VODOVODNÉ POTRUBIE DO ATS2
	NAVRHOVANÉ RÚŽVADZACIE VODOVODNÉ POTRUBIE
	JESTVUJÚCI VODOVOD
	NAVRHOVANÁ ATS2
	NAVRHOVANÁ TLAKOVÁ KANALIZÁCIA
	SPLOŠKOVÁ KANALIZÁCIA GRAVITAČNÁ - VYPROJEKTOVANÁ
	STL PLYNOVOD
	EL. VEDENIE VN - VZDUŠNÉ
	EL. VEDENIE NR - KABEL
	TELEKOM



4



VÝŠKOVÝ SYSTÉM : BALT PO VYROVNANÍ

VEDÚCI PROJEKČIE	ING. MALÍK			ZÁPADOSLOVENSKÁ	
PROJEKTANT STAVBY	HLAVATÁ	ZODP. PROJEKTANT	HLAVATÁ	VODÁRENSKÁ SPOLOČNOSŤ, a.s.	
KRESLIL	HLAVATÁ			NABREŽIE ZA HYDROCENTRALOU	
STAVEBNÍK	ZsVS, a.s. NÁBR. ZA HYDROCENTRALOU 4, NITRA			949 60 NITRA	
MIESTO STAVBY	HORNÉ LEFANTOVCE			Č. ZÁKAZKY	807-122/2019
NÁZOV STAVBY	HORNÉ LEFANTOVCE			FORMÁT	3 A4
	ROZŠÍRENIE VODOVODU A KANALIZÁCIE			DÁTUM	12/2019
OBJEKT	SO 01.01 PRÍVODNÉ POTRUBIE			MIERKA	1:500
OBSAH	SITUÁCIA - rad "A"			STUPEŇ	PS
ČASŤ				ARCH. ČÍSLO	Č. VÝKRESU
					E.2

HORNÉ LEFANTOVCE

PRÍVODNÉ POTRUBIE - RAD "A"
HDPE PE100 D 110x6,6 - 9,0m

PREKOPANIE
OC.CHRÁNIČKA DN 200-5m

0,0025 V1
0,000 ZT
ATS2

PREKOPANIE
OC.CHRÁNIČKA DN 200-5m

V2 0,0015
V3 0,0175
KT
V59

ŠPORTOVÁ ulica - asfaltová cesta
DN300 - 0,080 Š-1

176/2
HDPE PE100 D110

172/6 ihrisko

ŠPORTOVÁ ulica - asfaltová cesta

asfaltová cesta

DN300

DN300

599/173
599/206

630/15


620/5

181/2

182/1

198/24

191/1

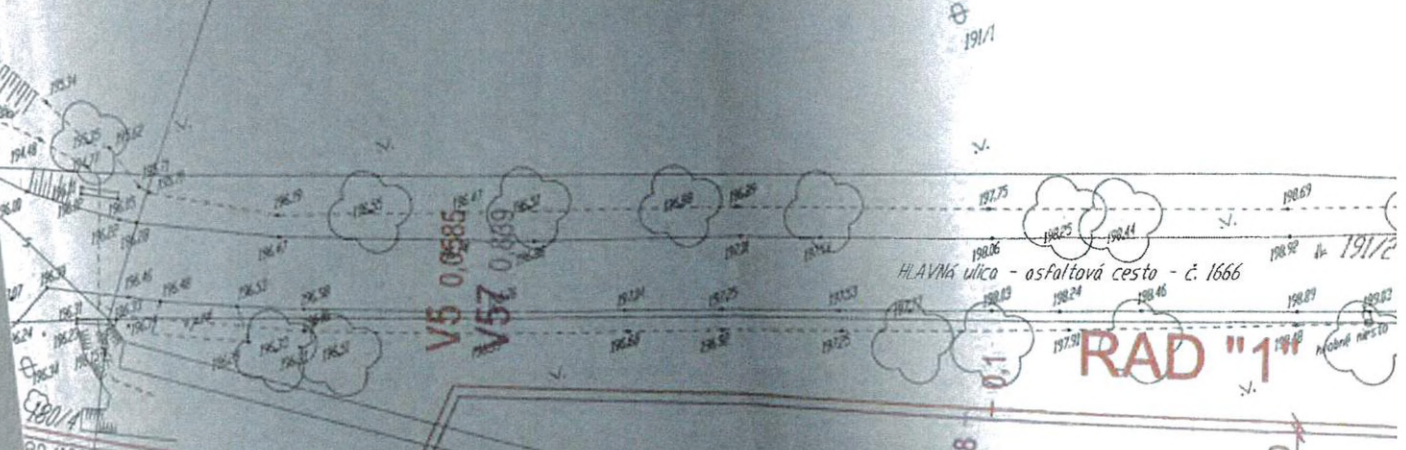

HLAVNÍ ulice - asfaltová cesta - č. 1666

RAD "1"

0.8

600

VÝTLAK "V"

180/4

180/102

0.879

179/27

179/12

0.050

V4

0.8475

V58

179/3

179/21

179/4

VYSVETLIVKY :

	NAVRHOVANÉ PRIVODNÉ VODOVODNÉ POTRUBIE DO ATS2
	NAVRHOVANÉ ROZVÁDZACIE VODOVODNÉ POTRUBIE
	JESTVUJÚCI VODOVOD
	NAVRHOVANÁ ATS2
	NAVRHOVANÁ TLAKOVÁ KANALIZÁCIA
	SPLAŠKOVÁ KANALIZÁCIA GRAVITAČNÁ – VYPROJEKTOVANÁ
	STL PLYNOVOD
	EL. VEDENIE VN – VZDUŠNÉ
	EL. VEDENIE NN – KÁBEL
	TELEKOM



4



VÝŠKOVÝ SYSTÉM : BALT PO VYROVNANÍ


VEDÚCI PROJEKCIE		ING. MALÍK		ZÁPADOSLOVENSKÁ VODÁRENSKÁ SPOLOČNOSŤ, a.s. NÁBREŽIE ZA HYDROCENTRÁLOU 4 949 60 NITRA - 65 -		
PROJEKTANT STAVBY		HLAVATÁ	ZODP.PROJEKTANT			HLAVATÁ
KRESLIL		HLAVATÁ				
STAVEBNÍK		ZsVS, a.s. NÁBR.ZA HYDROCENTRÁLOU 4, NITRA				
MIESTO STAVBY		HORNÉ LEFANTOVCE			Č.ZÁKAZKY	807- 122/2019
NÁZOV STAVBY	HORNÉ LEFANTOVCE ROZŠÍRENIE VODOVODU A KANALIZÁCIE				FORMÁT	3 A4
					DÁTUM	12/2019
					MIERKA	1:500
OBJEKT	SO-01.02 ATS2 - STAVEBNÁ ČASŤ				STUPEŇ	PS
OBSAH	SITUÁCIA - ATS2				ARCH.ČÍSLO	Č.VÝKRESU
ČASŤ						E.2

HORNÉ LEFANTOVCE

RAD "1" V
VÝTLAK "V"

0,0025 V1
0,0000 Z1
ATS2

PRÍVODNÉ POTRUBIE - RAD "A"
HDPE PE100 D 110x6,6-9,0m

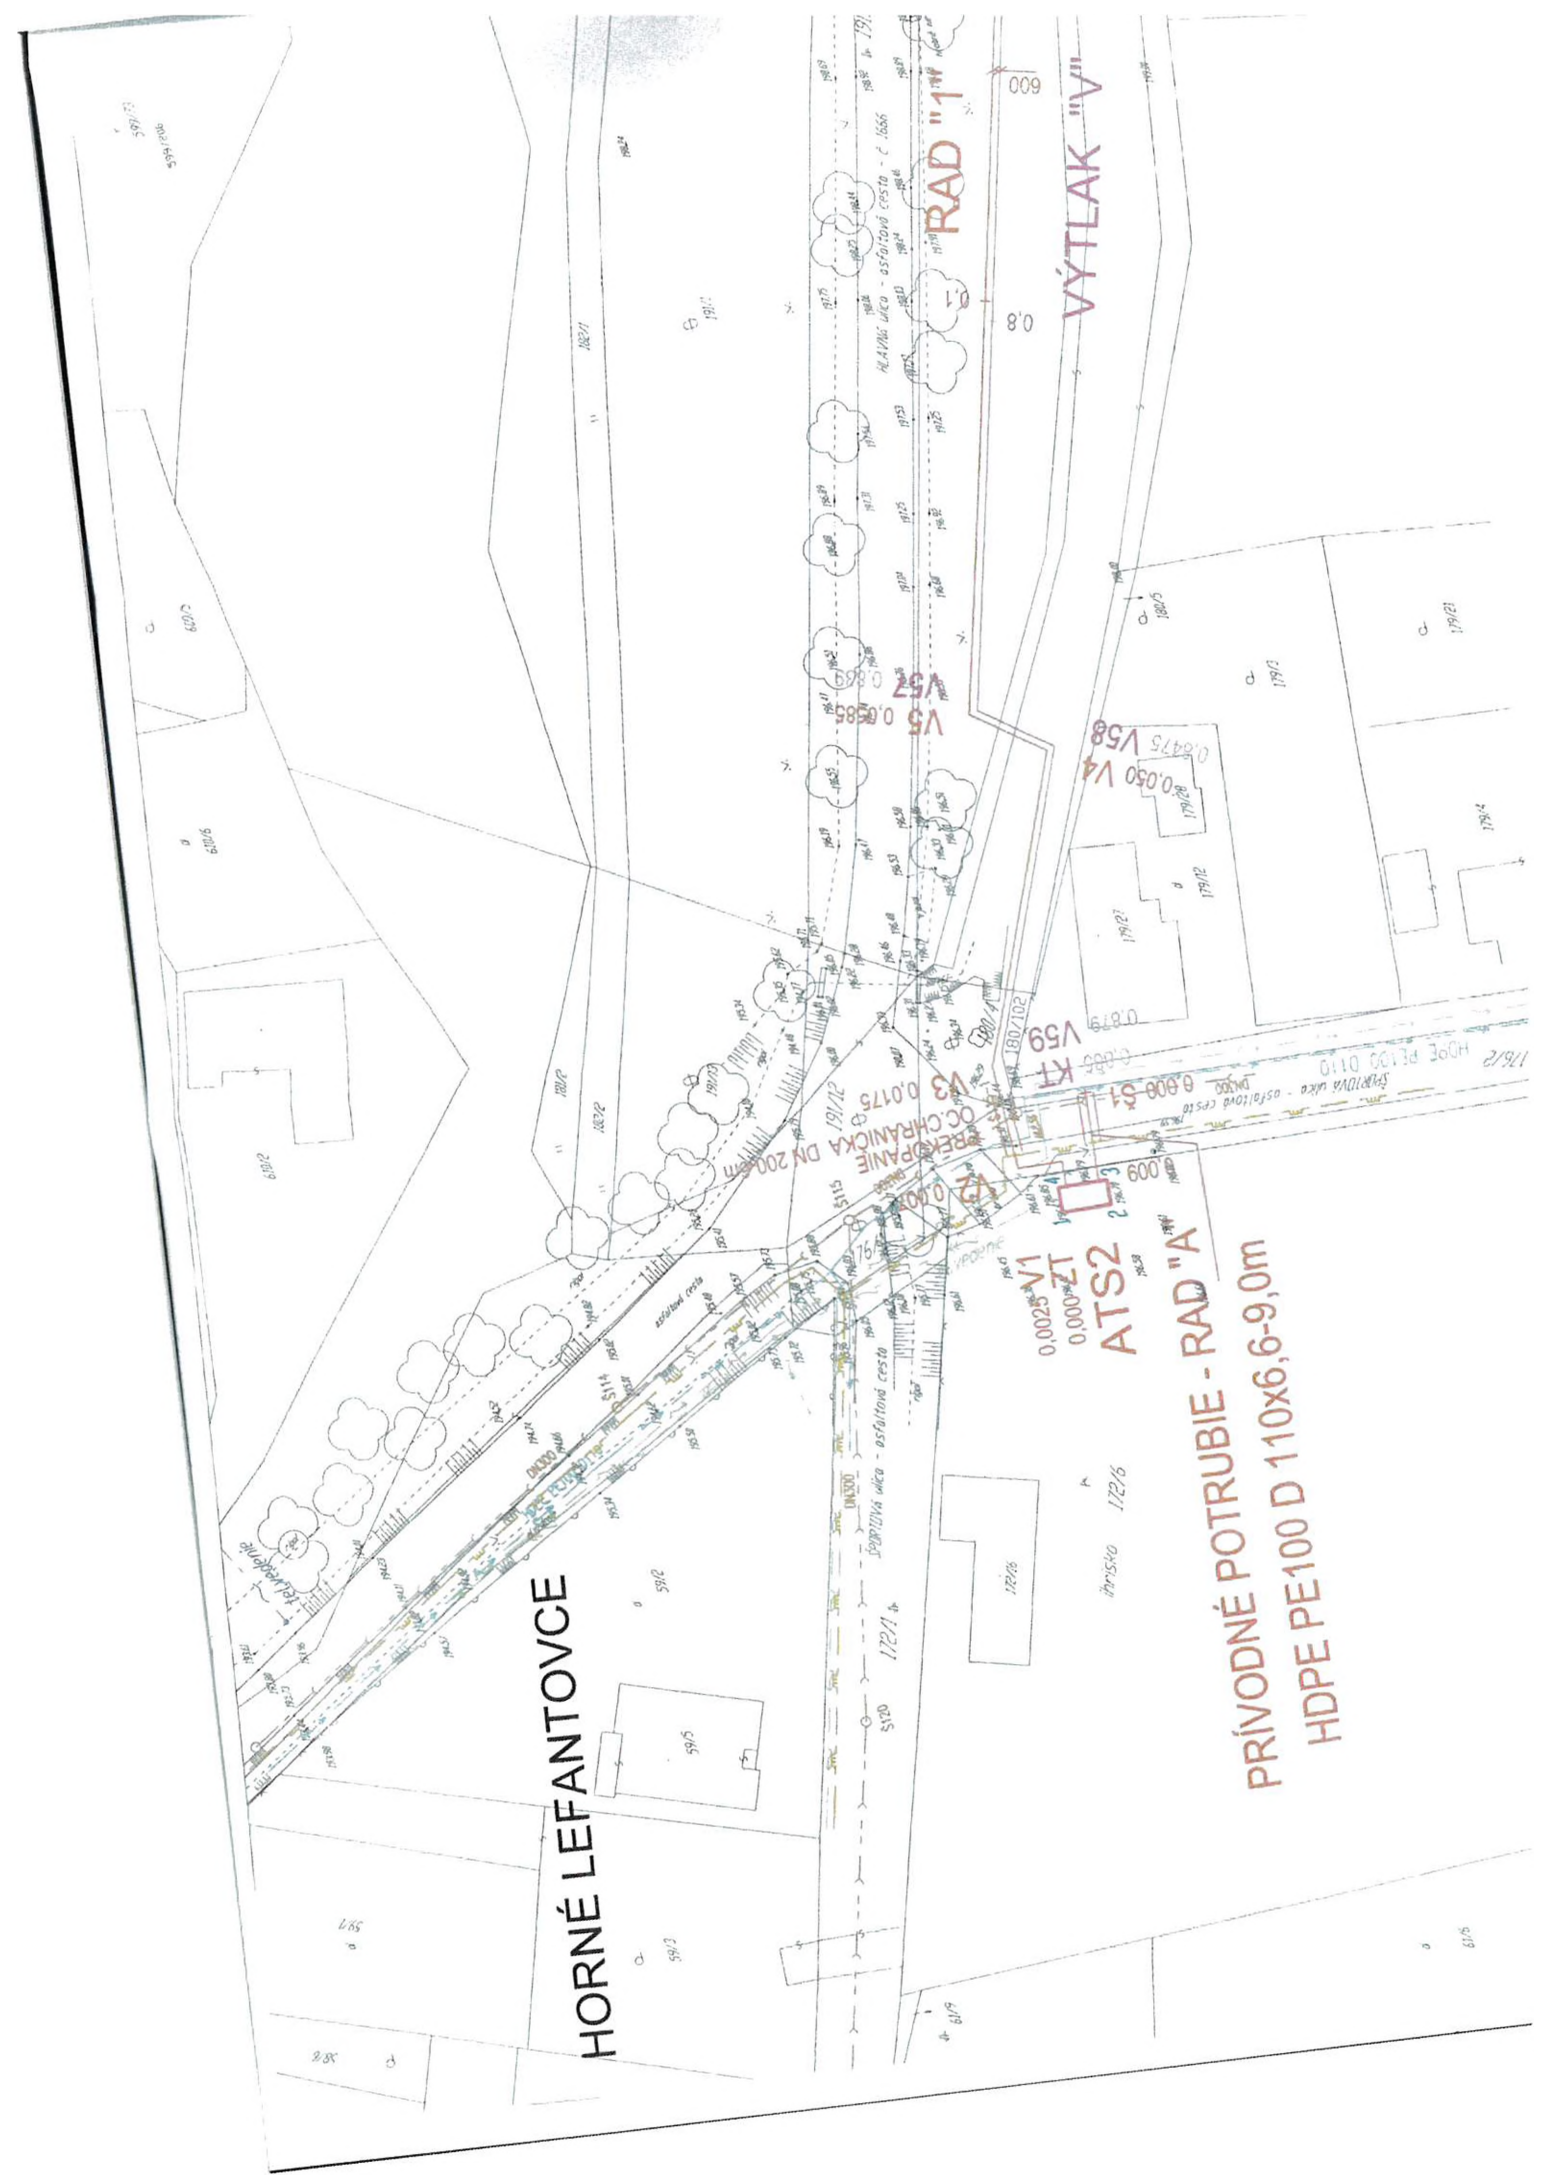

172/6
ATS2

DT
RH
HUP

WL1
P.B.142
SP
WL0
RE

šPORTOVÁ ulica - asfaltová cesta

180/4

180/102

-  NAVRHOVANÁ ATS
-  EXISTUJÚCI VODOVOD
-  NAVRHOVANÝ PRÍVOD VODOVODU DO ATS
-  NAVRHOVANÉ ROZŠÍRENIE VODOVODU
-  EL. VEDENIE - VZDUŠNÉ
-  EL. VEDENIE - PODZEMNÉ
-  TLAKOVÁ KANALIZÁCIA
-  SPLAŠKOVÁ KANALIZÁCIA GRAVITAČNÁ
-  STL PLYNOVOD



VEDÚCI PROJEKTIE	ING. MALÍK
PROJEKTANT STAVBY	HLAVATÁ
KRESLIL	HLAVATÁ
STAVEBNÍK	ZsVS, a.s. NABR. ZA HYDROCENTRÁLOU 4, NITRA
MIESTO STAVBY	HORNÉ LEFANTOVCE
NAZOV STAVBY	HORNÉ LEFANTOVCE ROZŠÍRENIE VODOVODU A KANALIZÁCIE
OBJEKT	SO-01 VODOVODNÉ POTRUBIE SO-02 TLAKOVÁ KANALIZÁCIA
OBŠAŤ	SITUÁCIA
Č. ZÁKAZKY	807-122/2019
FORMÁT	A4
DÁTUM	01/2020
MIERKA	1:500
STUPEŇ	PS
ARCH. ČÍSLO	Č. VÝKRESU E.2.1



B. H. J.

ttc

ttc, s.r.o.
Priečnica 2
919 01 Nitra
Slovenská republika
info@ttc.sk

ID projektu:	13696
Projekt:	Horné Lefantovce Rozšírenie vodovodu a kanalizácie
Miesto:	Horné Lefantovce
Kreslí:	Ing. Jura Barus
Dňa:	2.3.2020

Stupeň projektu:	DSP a RPD
Názov výkresu:	Situácia umiestnenia šachty pre ATS2 a komponentov prípojky NN
Číslo výkresu:	13696-PrNN-ATS2-H.Lefantovce_00_SU
Varia:	00
Titul:	1

4

A3

[illegible]

ATS2 [illegible]

— 165 —

- 2 -

\$

ZT

KT

V1

PF

$$H = V_p$$
$$H = VZ$$

HYDRANT PODZEMNÝ, VZDUŠNÍK

ŘAD "1" ROZVÁDZACIE VODOVODNÉ POTRUBIE 1 469 m


km 0,000-0,5375 HDPE PE 100 D110x6,6 - 537,5 m

km 0,5375-0,700 HDPE PE 100RC D110x6,6 - 162,5 m

km 0,700-0,888 HDPE PE 100 D110x6,6 - 188,0 m

km 0,888-1,404 HDPE PE 100RC D110x6,6 - 516,0 m

km 1,404-1,469 HDPE PE 100 D110x6,6 - 65,0 m

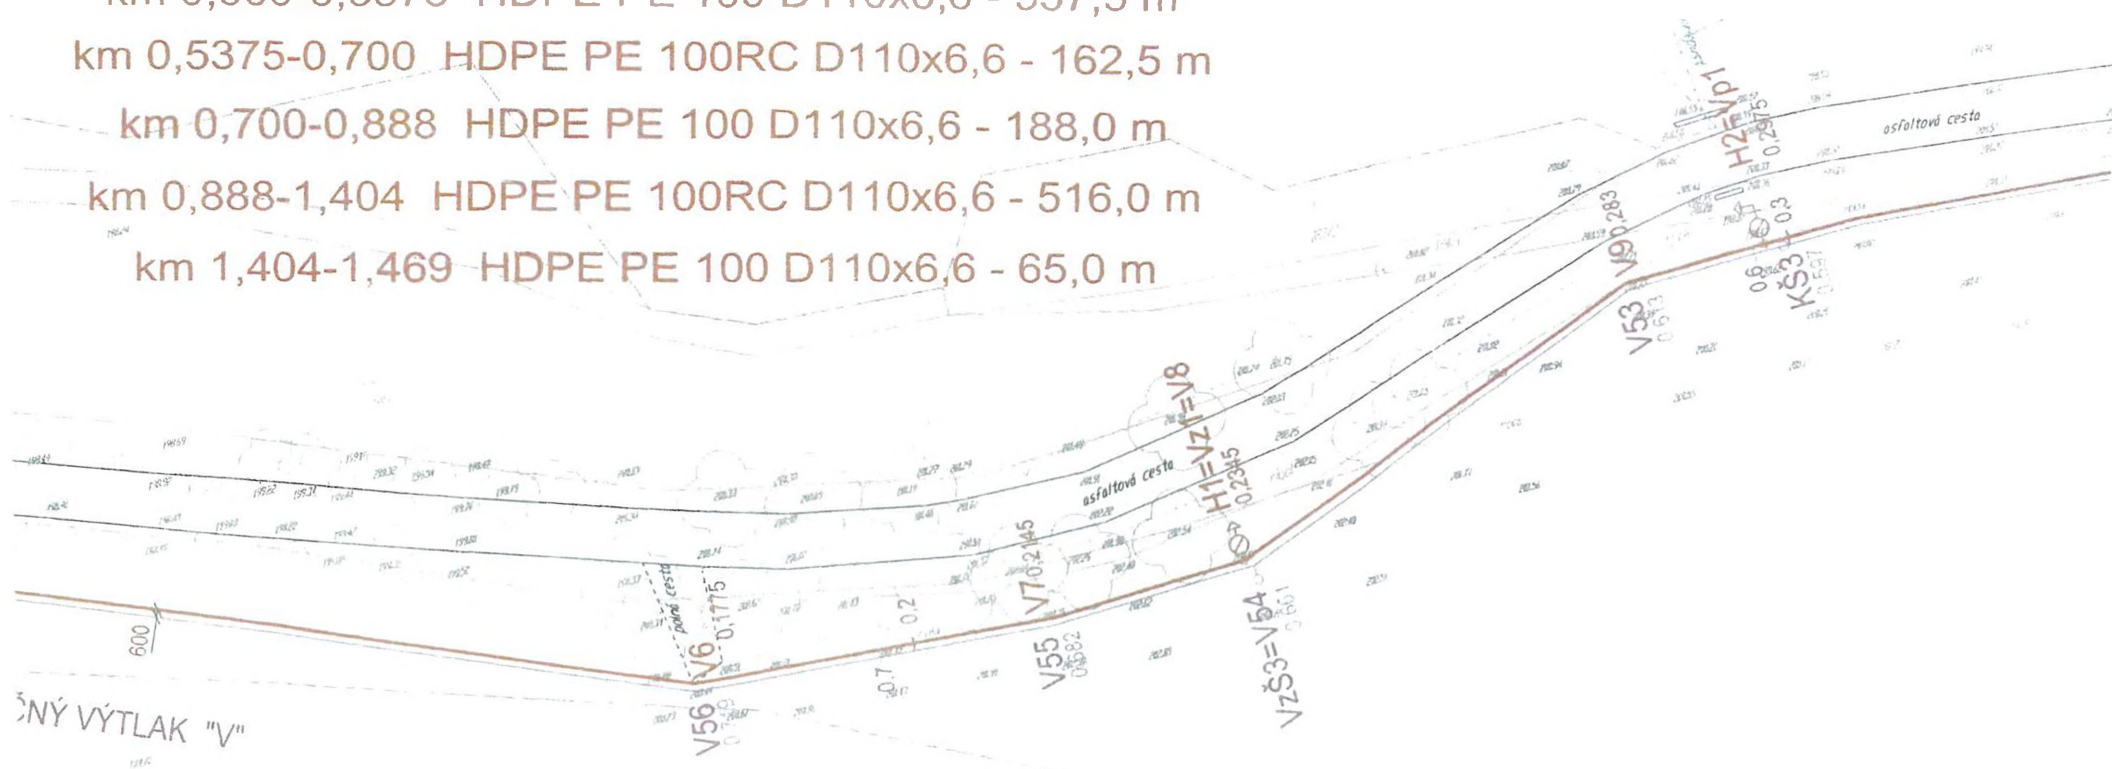

ŠNÝ VÝTLAK "V"

RNÉ LEFANTOVCE

RAD "1" RO

km 0,0

km 0,53

km 0

km 0,8

km

PRÍVODNÉ POTRUBIE - RAD "A"
HDPE PE100 D 110x6,6-9,0m

PREKOPANIE
OC. CHRÁNIČKA DN 200-5m

V1
0,0025
ZT
ATS2

PREKOPANIE DN 200-5m
OC. CHRÁNIČKA


KANALIZAČNÝ VÝTLA

PF1

HLAVNÁ ulica - asfaltová cesta - č. 1666

ŠPORTOVÁ ulica - asfaltová cesta

asfaltová cesta

tel. vedenie

asfaltová cesta

HORNÉ LEFANTOVCE

PRÍVODNÉ POTRUBIE "RAD" A
HDPE PE100 D 110x6,6-9,0m

PREKOPANIE
OC.CHRÁNIČKA DN 200-5m

0,0025 V1
0,0109 ZT
ATS2

PREKOPANIE DN 200-5m
OC.CHRÁNIČKA

PF1

V4

V57

V58

KAN

110x6,6-54,0m

Detektor

PF6
UB32

V24
0,944

KONTROLNÁ JAMA
2,0 x 1,5m

RIADENÉ PRETLÁČANIE

HDPE PE 100RC, D110x6,6-56,0m

V25
1,005

JAMA PRETLÁČANIA
4,0 x 2,0m

RIADENÉ PRETLÁČANIE

HDPE PE 100RC, D110x6,6-77,0m

VYSVETLIVKY :

—————

NAVRHOVANÉ ROZVÁDZACIE VODOVODNÉ POTRUBIE

NAVRHOVANÉ ROZVÁDZACIE VODOVODNÉ POTRUBIE

RIADENÉ PRETLAČANIE

—————

NAVRHOVANÝ PRÍVODNÉ POTRUBIE DO ATS2

~~~~~

JESTVUJÚCI VODOVOD

ATS2 ☐

NAVRHOVANÁ AUTOMATICKÁ TLAKOVÁ STANICA

—————

NAVRHOVANÝ KANALIZAČNÝ VÝTLAK

—————

SPLAŠKOVÁ KANALIZÁCIA GRAVITAČNÁ – VYPROJEKTOVANÁ

—————

STL PLYNOVOD

—————

EL. VEDENIE VN – VZDUŠNÉ

—————

EL. VEDENIE NN – KÁBEL

~~~~~

TELEKOM

Š

ŠUPÁTKO

ZT

ZAČIATOK TRASY

KT

KONIEC TRASY

V1

LOMOVÝ BOD

PF

PRIEČNY PROFIL

H=Vp

HYDRANT PODZEMNÝ, KALNÍK

H=Vz

HYDRANT PODZEMNÝ, VZDUŠNÍK

ČOV

JESTVUJÚCA ČISTIAREŇ ODPADOVÝCH V6D

ČS3

NAVRHOVANÁ ČERPACIA STANICA ODPADOVÝCH V6D



4



VÝŠKOVÝ SYSTÉM : BALT PO VYROVNaNÍ

VEDÚCI PROJEKČIE	ING. MALÍK		
PROJEKTANT STABY	HLAVATÁ	ZODP.PROJEKTANT	HLAVATÁ
KRESLIL	HLAVATÁ		
STAVEBNÍK	ZsVS, a.s. NÁBR.ZA HYDROCENTRÁLOU 4, NITRA		
MIESTO STAVBY	HORNÉ LEFANTOVCE		
NÁZOV STAVBY	HORNÉ LEFANTOVCE ROZŠÍRENIE VODOVODU A KANALIZÁCIE	Č. ZÁKAZKY	807- 122/2019
OBJEKT	SO-01.04 ROZVÁDZACIE VODOVODNÉ POTRUBIE	FORMÁT	6 A4
OBSAH	SITUÁCIA km 0,500 - km 1,035	DÁTUM	12/2019
ČASŤ		MIERKA	1:500
		STUPEŇ	PS
		ARCH.ČÍSLO	Č.VÝKRESU
			E.2.2

RAD "1" ROZVÁDZACIE VODOVODNÉ POTRUBIE 1 469 m

km 0,000-0,5375 HDPE PE 100 D110x6,6 - 537,5 m

km 0,5375-0,700 HDPE PE 100RC D110x6,6 - 162,5 m

km 0,700-0,888 HDPE PE 100 D110x6,6 - 188,0 m

km 0,888-1,404 HDPE PE 100RC D110x6,6 - 516,0 m

km 1,404-1,469 HDPE PE 100 D110x6,6 - 65,0 m

[illegible]

KANALIZAČNÝ VÝTLAK "V"

POKRAČUJE VIŠ VÝKRES č.E.2.1

KANALIZAČNÝ VÝTLAK "V"

PŠ2=V50

V49

KONTROLNÁ JAMA
2,0 x 2,0m

PF3

RIADENÉ PRETLÁČANIE
HDPE PE 100RC, D90x5,4-87,0m

RIADENÉ PRETLÁČANIE
HDPE PE 100RC, D110x6,6-87,0m

KANALIZAČNÝ VÝTLAK "V"

V48

JAMA PRETLÁČANIA
4,0 x 2,0m

V13a

RIADENÉ PRETLÁČANIE
HDPE PE 100RC, D110x6,6-70,0m

RIADENÉ PRETLÁČANIE
HDPE PE 100RC, D90x5,4-70,0m

KONTROLNÁ JAMA
2,0 x 2,0m

V47

VzŠ2

PF4

V14

H3=V22


ODNE POTRUBIE 1 469 m
 00 D110x6,6 - 537,5 m
 ORC D110x6,6 - 162,5 m
 00 D110x6,6 - 188,0 m
 ORC D110x6,6 - 516,0 m
 00 D110x6,6 - 65,0 m

LIEČEBNÝ ÚSTAV

VYSVETLIVKY :

	NAVRHOVANÉ ROZVÁDZACIE VODOVODNÉ POTRUBIE
	NAVRHOVANÉ ROZVÁDZACIE VODOVODNÉ POTRUBIE
	RIADENÉ PRETLÁČANIE
	NAVRHOVANÝ PRÍVODNÉ POTRUBIE DO ATS2
	JESTVUJÚCI VODOVOD
	NAVRHOVANÁ AUTOMATICKÁ TLAKOVÁ STANICA
	NAVRHOVANÝ KANALIZAČNÝ VÝTLAK
	SPLAŠKOVÁ KANALIZÁCIA GRAVITAČNÁ - VYPROJEKTOVANÁ
	STL PLYNOVOD
	EL. VEDENIE VN - VZDUŠNÉ
	EL. VEDENIE NN - KÁBEL
	TELEKOM
	ŠUPÁTKO
	ZATOK TRASY
	KONIEC TRASY
	LOMOVÝ BOD
	PRIEČNY PROFIL
	HYDRANT PODZEMNÝ, KALNIK
	HYDRANT PODZEMNÝ, VZDUŠNÍK

Š
 ZT
 KT
 V1
 PF
 H=Vp
 H=Vz

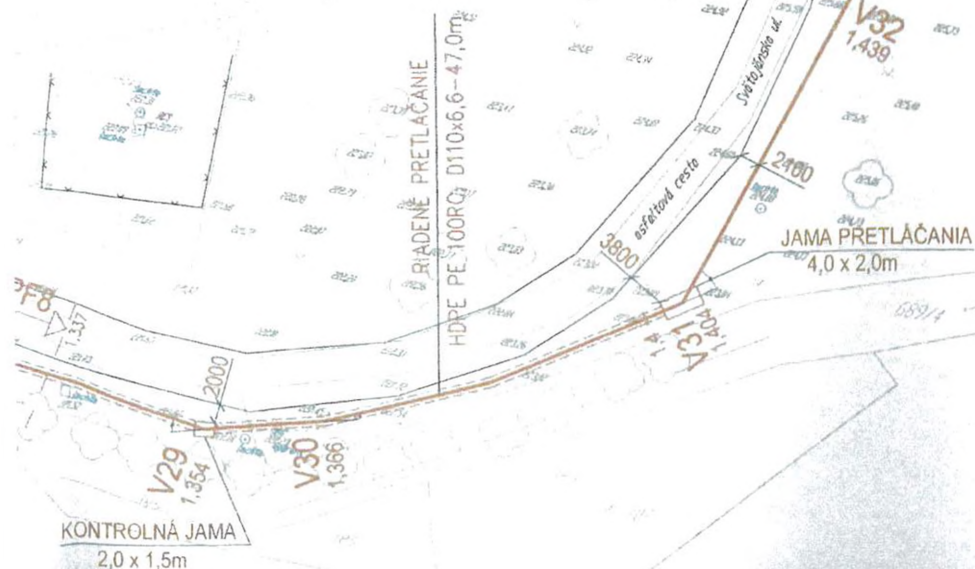

VÝŠKOVÝ SYSTÉM : BALZ PO VYROVNANÍ

VEDÚCI PROJEKCIE	ING. MALÍK	ČÍSLO PROJEKTU	807-122/2019
PROJEKTANT STAVBY	HLAVATÁ	ZODP. PROJEKTANT	HLAVATÁ
KRESLIL	HLAVATÁ	MIESTO STAVBY	HORNÉ LEFANTOVCE
STAVEBNÍK	ZsVS, a.s. NÁBR. ZA HYDROCENTRÁLOU 4, NITRA	Č. ZÁKAZKY	807-122/2019
NÁZOV STAVBY	HORNÉ LEFANTOVCE	FORMÁT	A4
OBJEKT	SO-01.04 ROZVÁDZACIE VODOVODNÉ POTRUBIE	DÁTUM	12/2019
OBSAH	SITUÁCIA km 1.035 - km 1.469	MIERKA	1:500
CAST		STUPEŇ	PS
		ARCH. ČÍSLO	Č. VÝKRESU
			E.2.3

RAD "1" ROZVÁDZACIE VODOVODNÉ


km 0,000-0,5375 HDPE PE 100 D1

km 0,5375-0,700 HDPE PE 100RC I

km 0,700-0,888 HDPE PE 100 D'

km 0,888-1,404 HDPE PE 100RC

km 1,404-1,469 HDPE PE 100 [

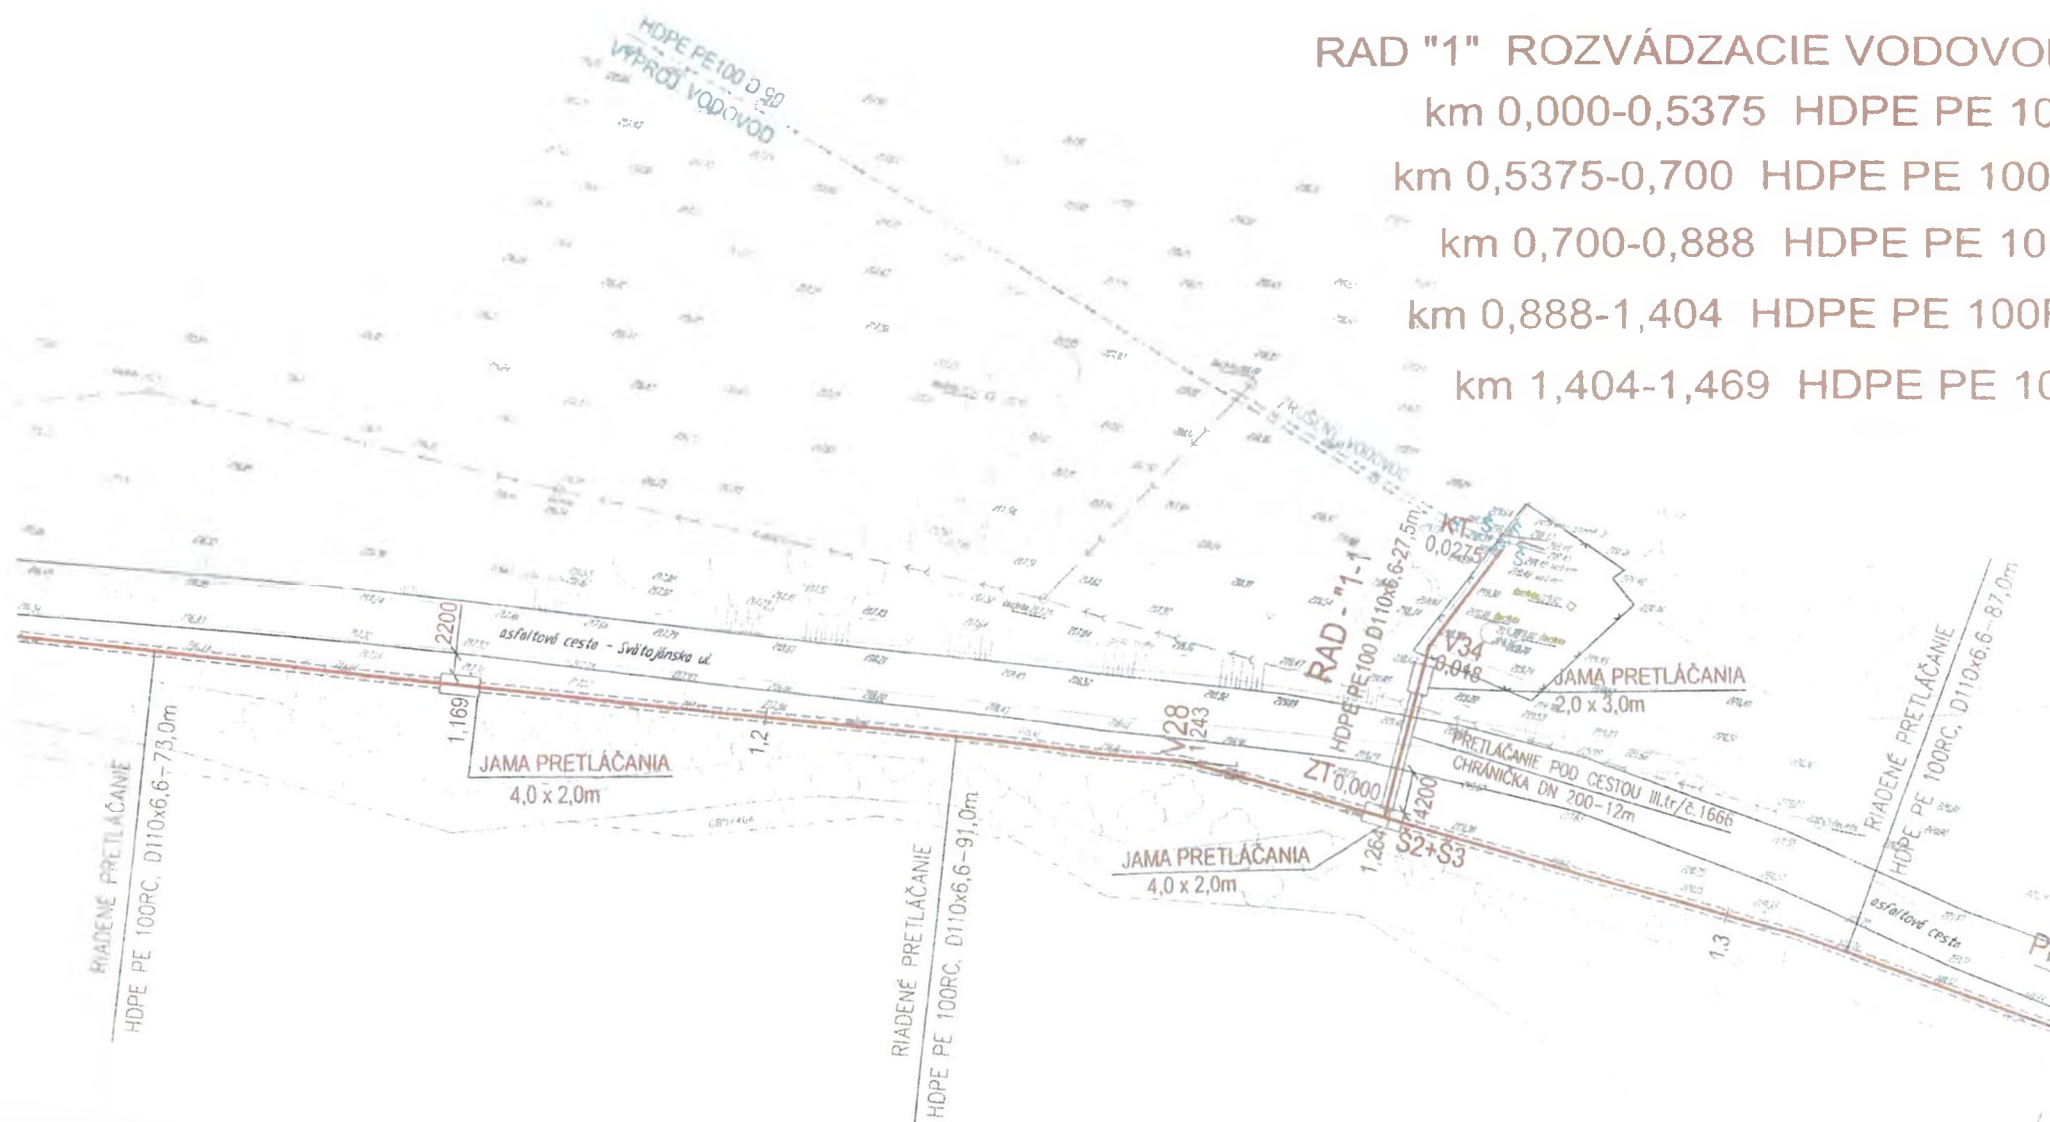

POKRAČUJE VIŠ VÝKRES č.E.2.2

RIADENÉ PRETLÁČANIE
HDPE PE 100RC, D110x6,6-77,0m

KONTROLNÁ JAMA
2,0 x 1,5m

V26
1,047

PF7
1,071

1,093

2000

V27
1,105

RIADENÉ PRETLÁČANIE
HDPE PE 100RC, D110x6,6-73,0m

JAMA PRETLÁČANIA
4,0 x 2,0m

1,169

2200

RIADENÉ PRETLÁČANIE
HDPE PE 100RC, D110x6,6-91,0m

HDPE PE 100 D 50
VÝPROST VODOVOD



VYSVETLIVKY :

	NAVROVANÝ GRAVITAČNÝ PRITOK
	NAVROVANÝ KANALIZAČNÝ VYTIAK
	SPLAŠKOVÁ KANALIZÁCIA GRAVITAČNÁ
	JESTVUJÚCA ČOV
	NAVROVANÉ ROZVÁDZACIE VODOVODNÉ POTRUBIE





4



VÝŠKOVÝ SYSTÉM : BALT PO VYROVNANÍ

VEDÚCI PROJEKCIE	ING. MALÍK			ZÁPADOSLOVENSKÁ VODÁRENSKÁ SPOLOČNOSŤ, a.s. NÁBREŽIE ZA HYDROCENTRÁLOU 4 949 60 NITRA	
PROJEKTANT STAVBY	HLAVATÁ	ZODP.PROJEKTANT	HLAVATÁ		
KRESLIL	HLAVATÁ				
STAVEBNÍK	ZsVS, a.s. NÁBR ZA HYDROCENTRÁLOU 4, NITRA				
MIESTO STAVBY	HORNÉ LEFANTOVCE			Č.ZÁKAZKY	807- 122/2019
NAZOV STAVBY	HORNÉ LEFANTOVCE ROZŠÍRENIE VODOVODU A KANALIZÁCIE			FORMÁT	3 A4
				DÁTUM	12/2019
				MIERKA	1:500
OBJEKT	SO-02 01 GRAVITAČNÝ PRÍTOK			STUPEŇ	PS
OBSAH	SITUÁCIA -stoka S			ARCH.ČÍSLO	Č.VÝKRESU
ČASŤ					E.2

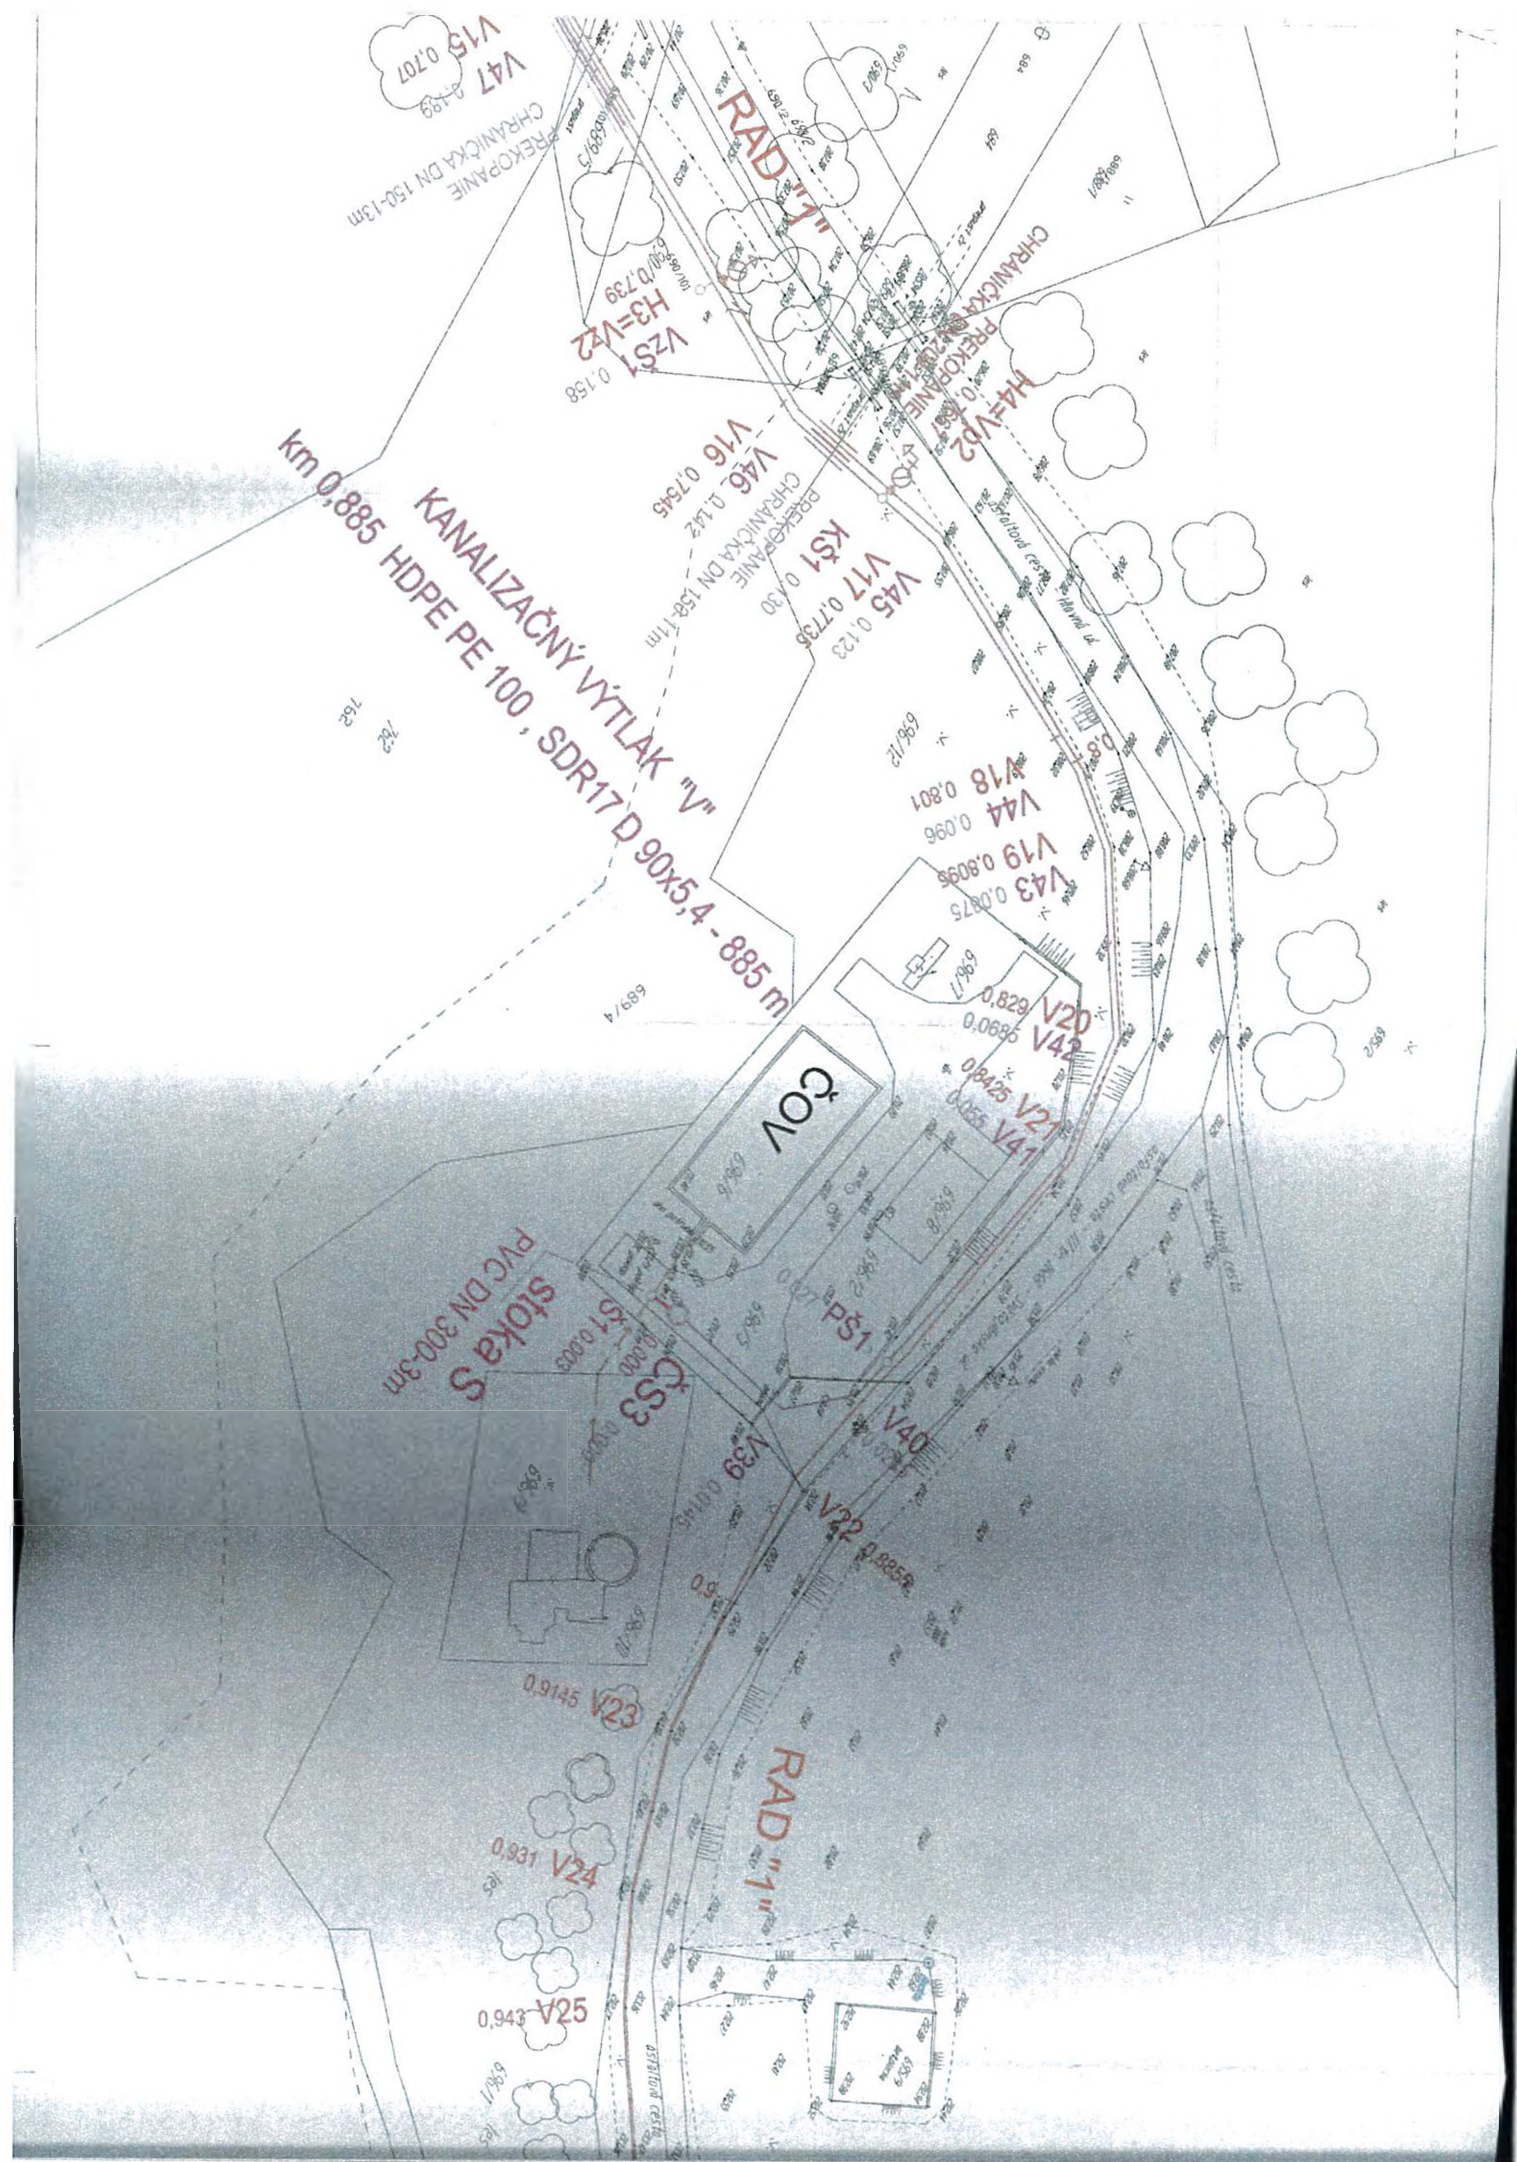

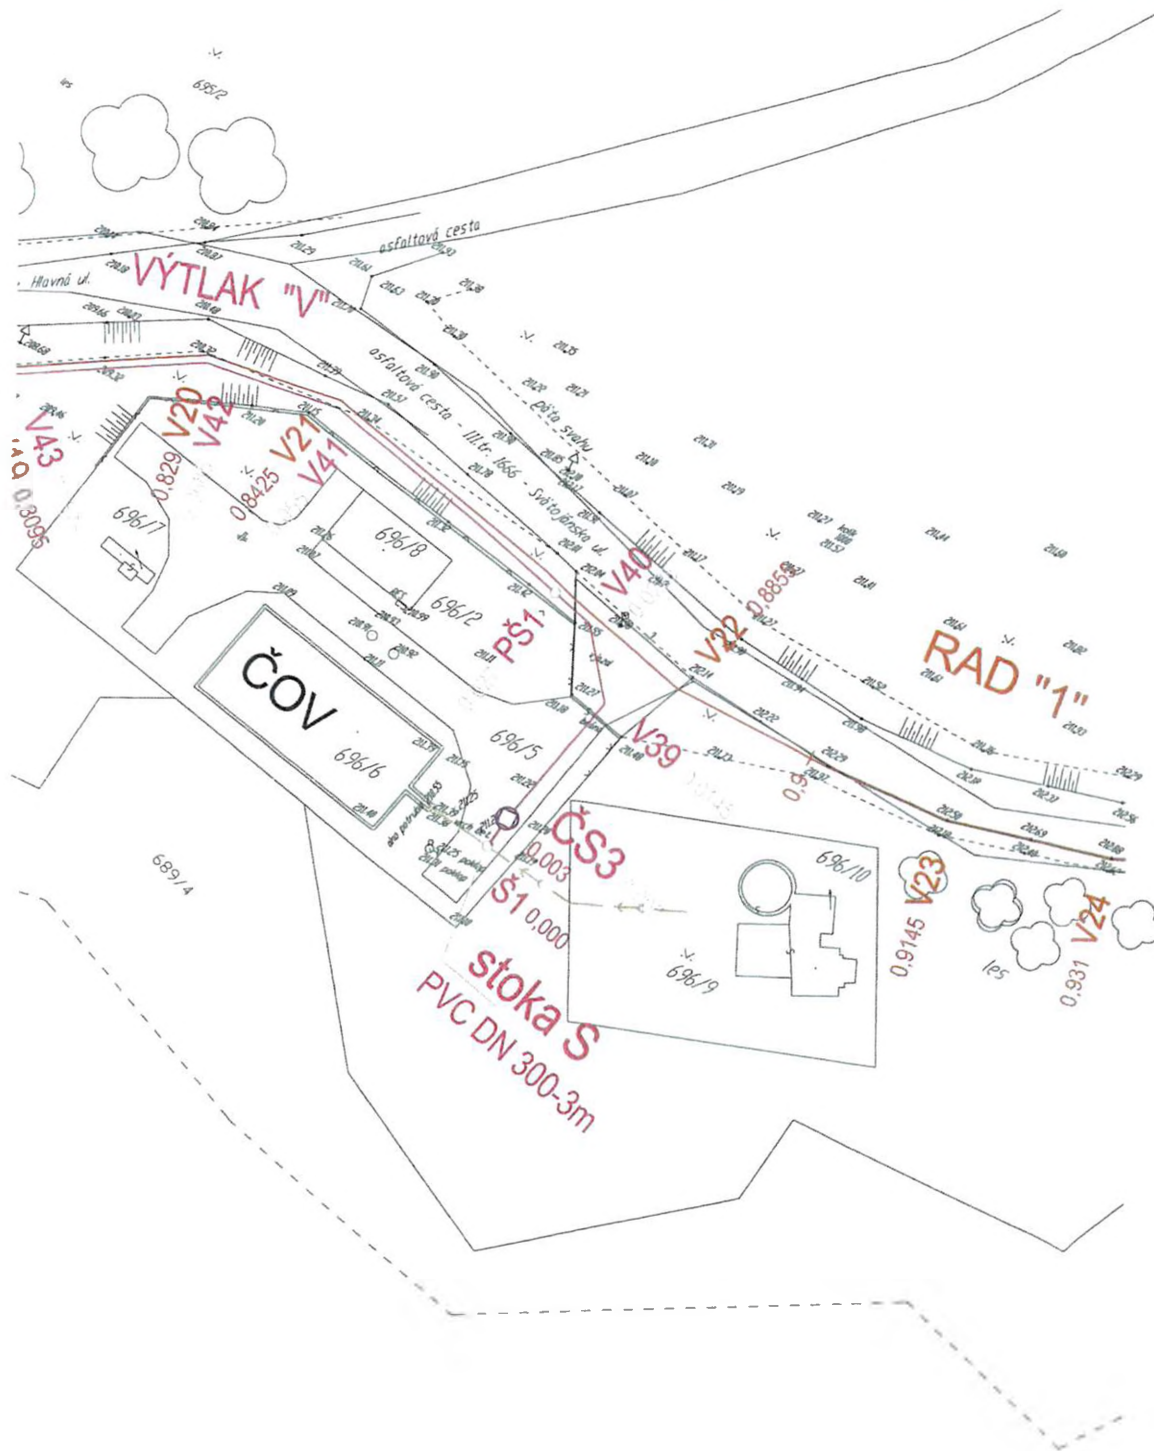

VYSVETLIVKY :

	ČS3	NAVRHOVANÁ ČERPACIA STANICA - ČS3 DN 2200
		NAVRHOVANÝ GRAVITAČNÝ PRÍTOK
		NAVRHOVANÝ KANALIZAČNÝ VÝTLAK
		SPLAŠKOVÁ KANALIZÁCIA GRAVITAČNÁ
		JESTVUJÚCA ČOV
		NAVRHOVANÉ ROZVÁDZACIE VODOVODNÉ POTRUBIE




4



VÝŠKOVÝ SYSTÉM : BALT PO VYROVNANÍ

VEDÚCI PROJEKCIE	ING. MALÍK	ZÁPADOSLOVENSKÁ ODARENSKÁ SPOLOČNOSŤ, a.s. NÁBREŽIE ZA HYDROCENTRÁLOU 4 949 60 NITRA -65-	
PROJEKTANT STABY	HLAVATÁ	ZODP.PROJEKTANT	HLAVATÁ
KRESLIL	HLAVATÁ		
STAVEBNÍK	ZsVS, a.s. NÁBR.ZA HYDROCENTRÁLOU 4, NITRA		
MIESTO STAVBY	HORNÉ LEFANTOVCE	Č.ŽAKAZKY	807- 122/2019
NÁZOV STAVBY	HORNÉ LEFANTOVCE ROZŠÍRENIE VODOVODU A KANALIZÁCIE	FORMÁT	2 A4
OBJEKT	SO-02.02 ČERPACIA STANICA ČS3 - STAVEBNÁ ČASŤ	DÁTUM	12/2019
OBSAH	SITUÁCIA - ČS3	MIERKA	1:500
ČASŤ		STUPEŇ	PS
		ARCH.ČÍSLO	Č.VÝKRESU E.2

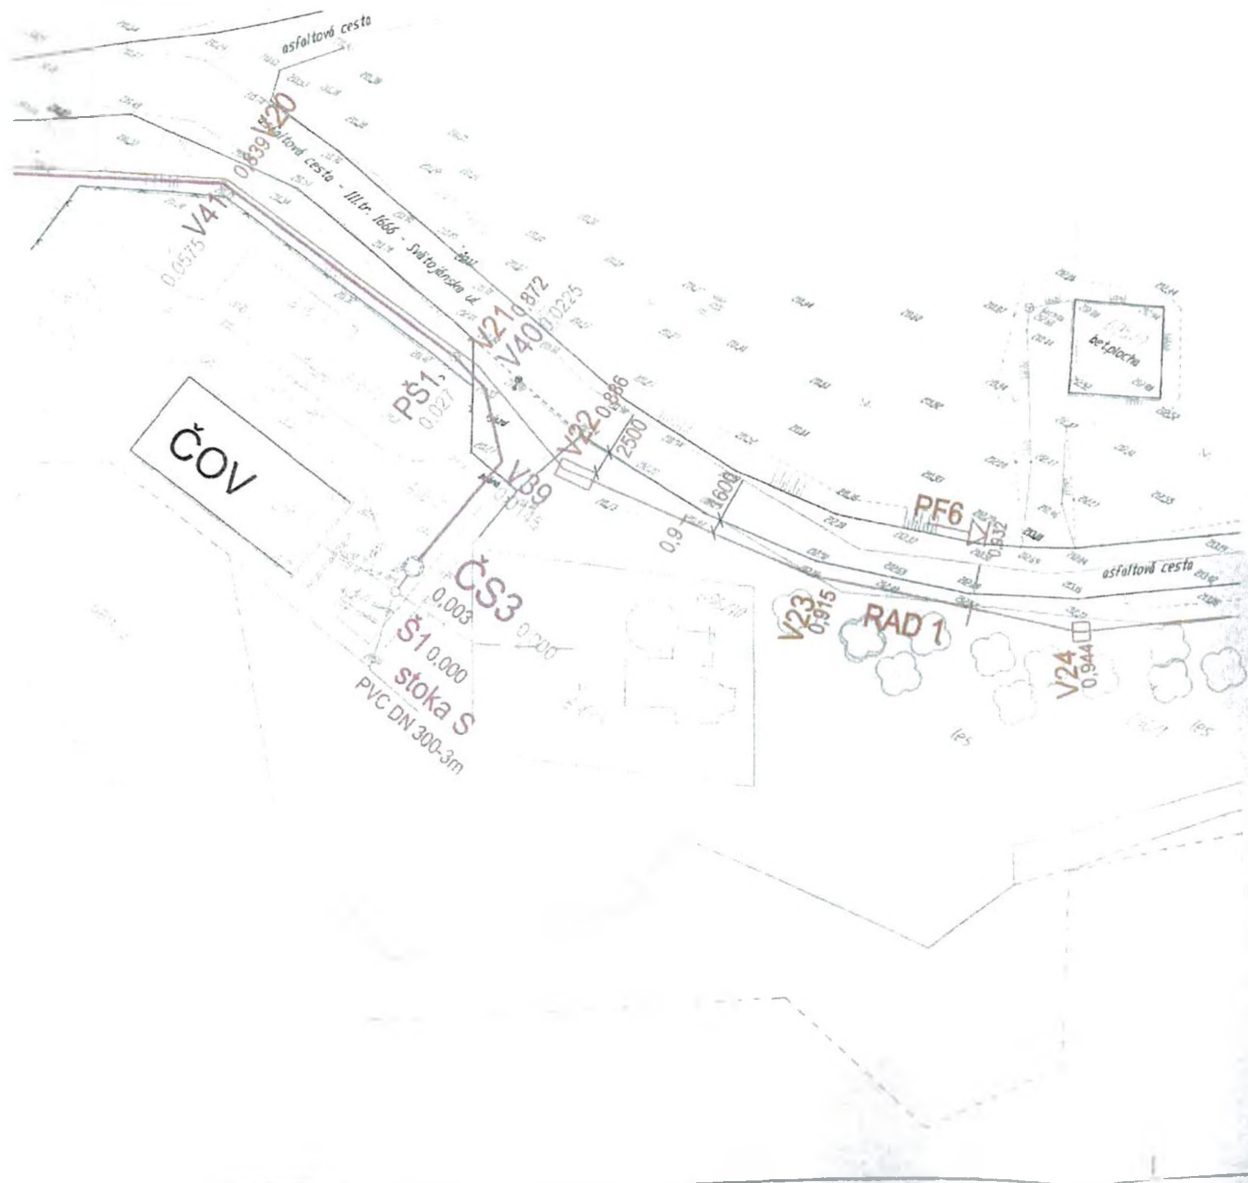

VYSVETLIVKY :

- NAVRHOVANÝ KANALIZAČNÝ VÝTLAK
- NAVRHOVANÝ KANALIZAČNÝ VÝTLAK
- RIADENÉ PRETLIČANIE
- NAVRHOVANÝ GRAVITAČNÝ PRITOK
- ATS2 NAVRHOVANÁ AUTOMATICKÁ TLAKOVÁ STANICA
- JESTVUJÚCI VODOVOD
- NAVRHOVANÉ ROZVÁDZACIE VODOVODNÉ POTRUBIE
- SPLAŠKOVÁ KANALIZÁCIA GRAVITAČNÁ - VYPROJEKTOVANÁ
- STL PLYNOVOD
- EL. VEDENIE VN - VZDUŠNÉ
- EL. VEDENIE NM - KABEL
- TELEKOM
- Š ŠUPÁTKO
- ZT ZAČIATOK TRASY
- KT KONIEC TRASY
- V1 LOMOVÝ BOD
- PF PRIEČNY PROFIL
- VzŠ VZDUŠNÍKOVÁ ŠACHTA
- KŠ KALNIKOVÁ ŠACHTA
- PŠ PREPLACHOVACIA ŠACHTA
- ČOV JESTVUJÚCA ČISTIAREŇ ODPADOVÝCH V6D
- ČS3 NAVRHOVANÁ ČERPAČIA STANICA ODPADOVÝCH V6D DN2200



VÝŠKOVÝ SYSTÉM : BALT PO VYROVNANÍ

4




VEDÚCI PROJEKČIE	ING. MALÍK	
PROJEKTANT STAVBY	HLAVATÁ	ZODP. PROJEKTANT HLAVATÁ
KRESLIL	HLAVATÁ	
STAVEBNÍK	ZsVS, a.s. NÁBR. ZA HYDROCENTRÁLOU 4, NITRA	
MIESTO STAVBY	HORNÉ LEFANTOVCE	Č. ZÁKAZKY 807-122/2019
NÁZOV STAVBY	HORNÉ LEFANTOVCE ROZŠÍRENIE VODOVODU A KANALIZÁCIE	FORMÁT 6 A4
OBJEKT	SO-02.03 KANALIZAČNÝ VÝTLAK	DATUM 12/2019
OBSAH	SITUÁCIA - VÝTLAK "V" km 0,000 - km 0,500	MIERKA 1:500
ČASŤ		STUPEŇ PS
		ARCH. ČÍSLO Č. VÝKRESU E.2.1

VÝTLAK "V" 885 m

PE PE 100 D90x5,4 - 196,0 m

PE 100RC D90x5,4 - 162,0 m

PE PE 100 D90x5,4 - 527,0 m

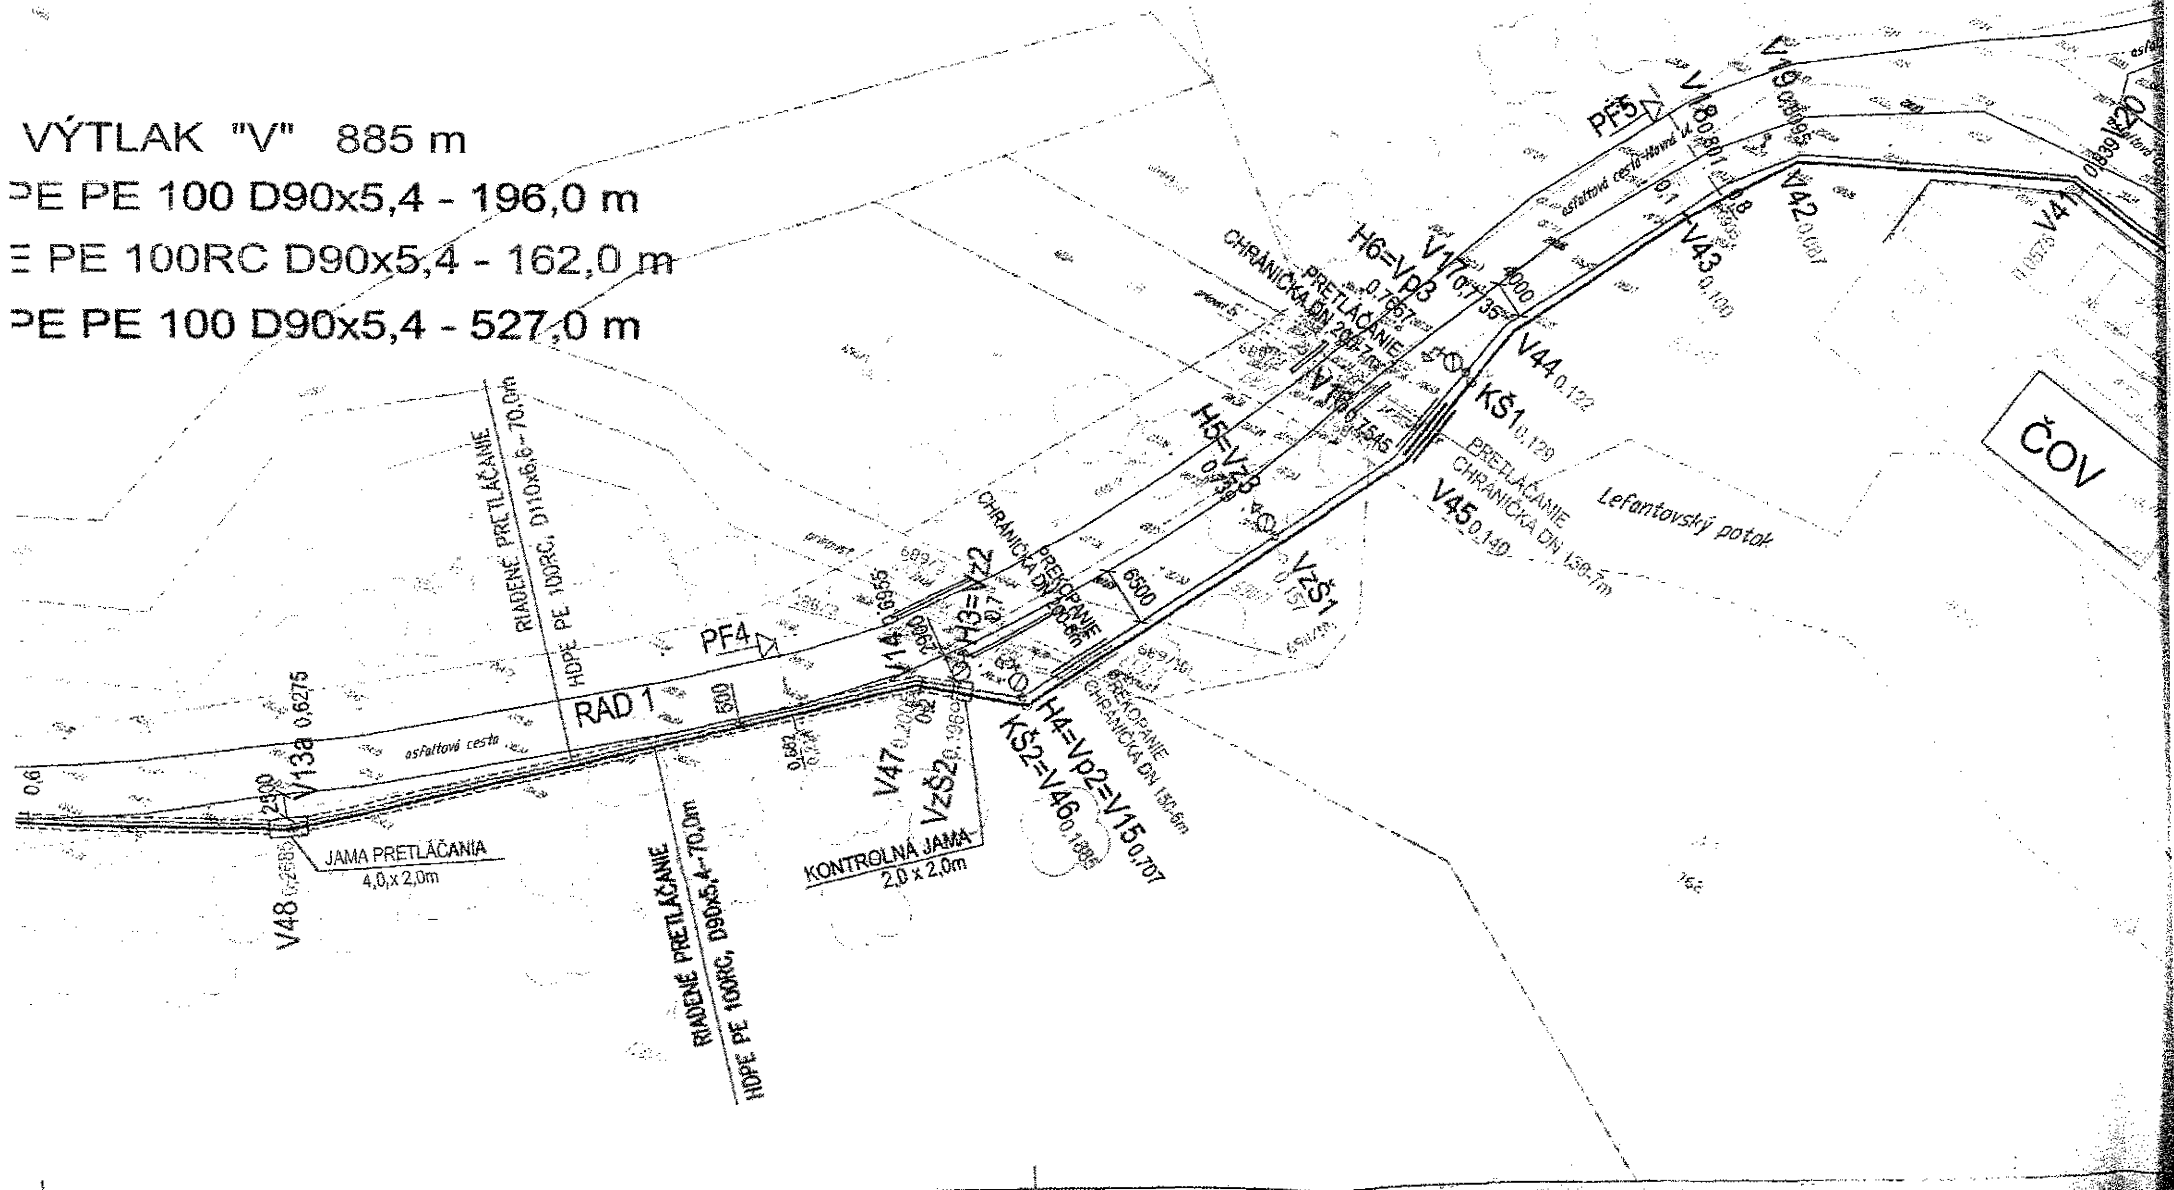

15 VÝKRES 4 E 22

KANALIZAČNÝ VÝTLAK

V52
0.469

V10
0.4275

V51
0.424

V11
0.472

0.3615

PŠ2=V50

V12
0.5345

V49

V13
0.5375

2.0 x 2.0m

PF3

RIADENÉ PRETLÁČANIE
PE 100RC, D90x5,4-87,0m

RIADENÉ PRETLÁČANIE
HOPE PE 100RC, D110x6,5-87,0m

KANALIZAČNÝ VÝTLAK
km 0.000-0.196 HDPE PE 10
km 0.196-0.358 HDPE PE
km 0.358-0.885 HDPE PE

POKRAČUJE VÍD VÝKRES 3 E 2

asfaltová cesta III. tr. - Hlavní ul.

PF2

RAD 1

600 4800

0.4

0.5

0.394
0.502

V52 V10 0.4215

VYSVETLIVKY :



NAVRHOVANÝ KANALIZAČNÝ VÝTLAK

NAVRHOVANÝ KANALIZAČNÝ VÝTLAK

RIADENÉ PRETLÁČANIE

NAVRHOVANÝ GRAVITAČNÝ PRÍTOK

ATS2

NAVRHOVANÁ AUTOMATICKÁ TLAKOVÁ STANICA

JESTVUJÚCI VODOVOD

NAVRHOVANÉ ROZVÁDZACIE VODOVODNÉ POTRUBIE

SPLAŠKOVÁ KANALIZÁCIA GRAVITAČNÁ - VYPROJEKTOVANÁ

STL PLYNOVOD

EL. VEDENIE VN - VZDUŠNÉ

EL. VEDENIE NN - KÁBEL

TELEKOM

Š

ŠUPÁTKO

ZT

ZAČIATOK TRASY

KT

KONIEC TRASY

V1

LOMOVÝ BOD

PF

PRIEČNY PROFIL

VzŠ

VZDUŠNÍKOVÁ ŠACHTA

KŠ

KALNÍKOVÁ ŠACHTA

PŠ

PREPLACHOVACIA ŠACHTA

ČOV

JESTVUJÚCA ČISTIAREŇ ODPADOVÝCH VŔD

ČS3

NAVRHOVANÁ ČERPACIA STANICA ODPADOVÝCH VŔD DN2200



4



VÝŠKOVÝ SYSTÉM : BALŤ PO VYROVNANÍ


VEDÚCI PROJEKCIE	ING. MALÍK		
PROJEKTANT STABY	HLAVATÁ	ZODP. PROJEKTANT	HLAVATÁ
KRESLIL	HLAVATÁ		
STAVEBNÍK	ZsVS, a.s. NÁBR. ZA HYDROCENTRÁLOU 4, NITRA		
MIESTO STAVBY	HORNÉ LEFANTOVCE	Č. ZÁKAZKY	807- 122/2019
NÁZOV STAVBY	HORNÉ LEFANTOVCE	FORMÁT	6 A4
	ROZŠÍRENIE VODOVODU A KANALIZÁCIE	DÁTUM	12/2019
OBJEKT	SO-02.03 KANALIZAČNÝ VÝTLAK	MIERKA	1:500
OBSAH	SITUÁCIA - VÝTLAK "V" km 0,500 - km 0,885	STUPEŇ	PS
ČASŤ		ARCH.ČÍSLO	Č. VÝKRESU E.2.2

KANALIZAČNÝ VÝTLAK "V" 885 m

km 0,000-0,196 HDPE PE 100 D90x5,4 - 196,0 m

km 0,196-0,358 HDPE PE 100RC D90x5,4 - 162,0 m

km 0,358-0,885 HDPE PE 100 D90x5,4 - 527,0 m

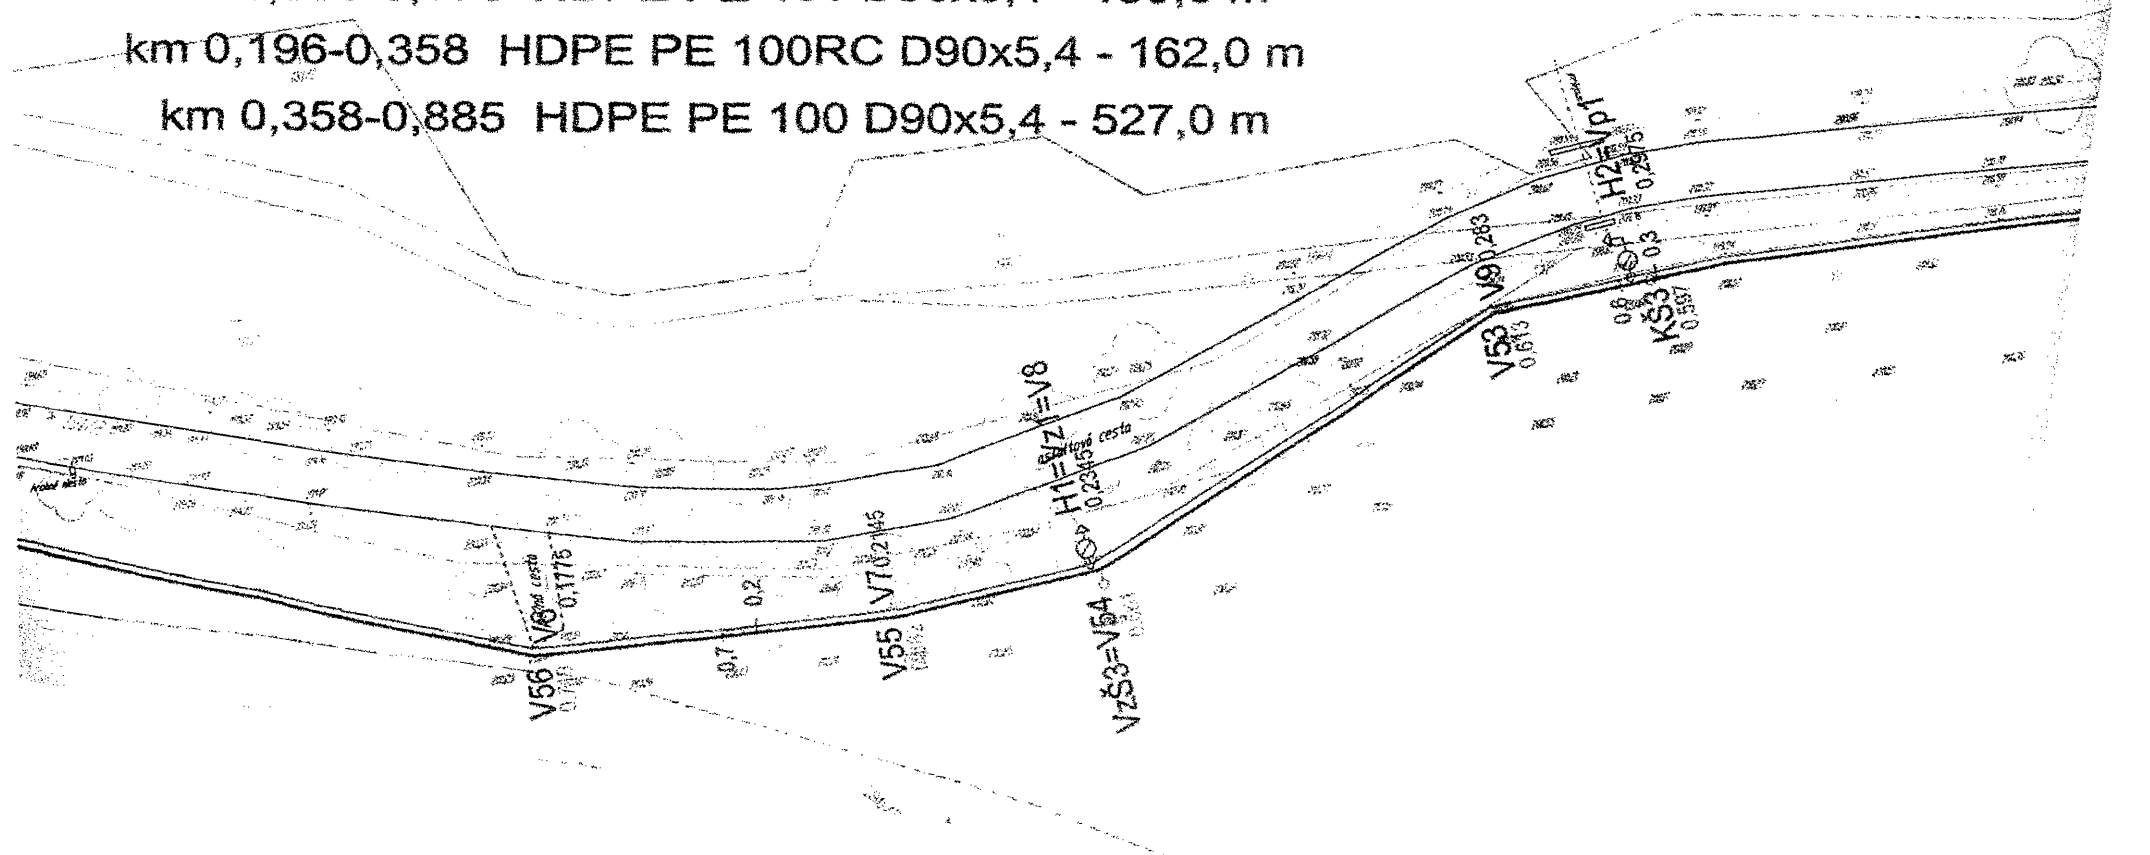

LEFANTOVCE

km
km
kr

PRÍVODNÉ POTRUBIE - RAD "A"
HDPE PE100 D 110x6,6-9,0m

PREKOPANIE
OC CHRÁNIČKA DN 200-5m

0,0025 V1
0,000 ZT
ATS2

PREKOPANIE DN
OC CHRÁNIČKA

PF1

V50 0,0585

V4 0,050

V57 0,8375

V58 0,8465

V59 0,8705

V30 0,8705

SPORTOVÁ ulica - asfaltová cesta

HLAVNÁ ulica - asfaltová cesta - E 1666

RAD 1

0,8

600

HORNÉ LEFANTOVCE

PRÍVODNÉ POTRUBIE - RAD "A"

HDPE PE100 D 110x6,6-9,0m

PREKOPANIE
OC.CHRÁNIČKA DN 200-5m

0,0025 V1
0,000 ZT
ATS2

PREKOPANIE
OC.CHRÁNIČKA DN 200-5m

PF1


Príloha č. 3 – Uznesenie Zastupiteľstva Strany/1

Uznesenie č. 47/2025

z 18. riadneho zasadnutia Zastupiteľstva Nitrianskeho samosprávneho kraja
konaného dňa 24. marca 2025

17. bod (materiál č. 458)

Návrh na schválenie uzatvorenia Zmluvy o spolupráci a spolufinancovaní medzi Nitrianskym samosprávnym krajom, Obcou Horné Lefantovce, Západoslovenskou vodárenskou spoločnosťou, a.s. a P&M Services s.r.o. pri realizácii rozšírenia vodovodu a kanalizácie v Horných Lefantovciach

Zastupiteľstvo Nitrianskeho samosprávneho kraja

schvaľuje

uzatvorenie Zmluvy o spolupráci a spolufinancovaní medzi Nitrianskym samosprávnym krajom, Obcou Horné Lefantovce, Západoslovenskou vodárenskou spoločnosťou, a.s. a P&M Services s.r.o. pri realizácii rozšírenia vodovodu a kanalizácie v Horných Lefantovciach v priloženom znení

nkladá

riaditeľovi Úradu Nitrianskeho samosprávneho kraja
zabezpečiť zaslanie podpísanej predmetnej Zmluvy v priloženom znení a tohto uznesenia ostatným zmluvným partnerom v lehote 10 dní odo dňa nadobudnutia účinnosti uznesenia

27. marec 2025

Z: JUDr. Eva Kučerová
Miloš Dubeň

Ing. Branislav Becík, PhD.
predseda
Nitrianskeho samosprávneho kraja

Príloha č. 4 – Uznesenie Zastupiteľstva Strany/3

Uznesenie č.05/2025
z XIII. zasadnutia Obecného zastupiteľstva obce Horné Lefantovce,
konaného dňa 25.03.2025 o 18.00 hod. v zasadacej miestnosti Obecného
úradu v Horných Lefantovciach.

K bodu č. 6

Obecné zastupiteľstvo Horné Lefantovce
schvaľuje

Zmluvu o spolupráci a o spolufinancovaní

uzavretú v súlade s ustanovením § 269 ods. 2 zákona č. 513/1991 Zb. Obchodný zákonník
v znení neskorších predpisov, ustanovením § 18 ods. 3 zákona č. 583/2004 Z. z. o
rozpočtových pravidlách územnej samosprávy a o zmene a doplnení niektorých zákonov
v znení neskorších predpisov (ďalej aj „zmluva“)

medzi zmluvnými stranami:

Nitriansky samosprávny kraj

Rázusova 2A, 949 01 Nitra

Obec Horné Lefantovce

Farská ulica 25/13, 951 45 Horné Lefantovce

Západoslovenská vodárenská spoločnosť, a.s.

Nábřežie za hydrocentrálou 4, 949 60 Nitra

P&M Services s.r.o.

Hviezdoslavova 10, 956 11 Ludanice

pri realizácii rozšírenia vodovodu a kanalizácie v katastrálnom území **Horné Lefantovce**
v priloženom znení.



Ing. Martin Cibula
starosta obce



ZÁPADOSLOVENSKÁ VODÁRENSKÁ SPOLOČNOSŤ, A.S.
SEKRETARIÁT GENERÁLNEHO RIADITEĽA A ODBORNÝCH RIADITEĽOV
Nábřežie za hydrocentrálou 4, 949 60 Nitra

VÝPIS UZNESENÍ

z 254. zasadnutia Predstavenstva spoločnosti Západoslovenská vodárenská spoločnosť, a. s. Nitra, ktoré sa uskutočnilo dňa **14.04.2025 o 09⁰⁰ hod. v sídle spoločnosti ZsVS, a. s., Nábřežie za hydrocentrálou č. 4, Nitra, III. poschodie, zasadacia miestnosť A 320**

Uznesenie č. 3456/2025: Predstavenstvo spoločnosti schvaľuje zmluvu o spolupráci a o spolufinancovaní (zmluvné strany – Nitriansky samosprávny kraj, obec Horné Lefantovce, Západoslovenská vodárenská spoločnosť, a.s. a P&M Services s.r.o.).

Vypísané dňa 28.04.2025

JUDr. Radka Kusá

