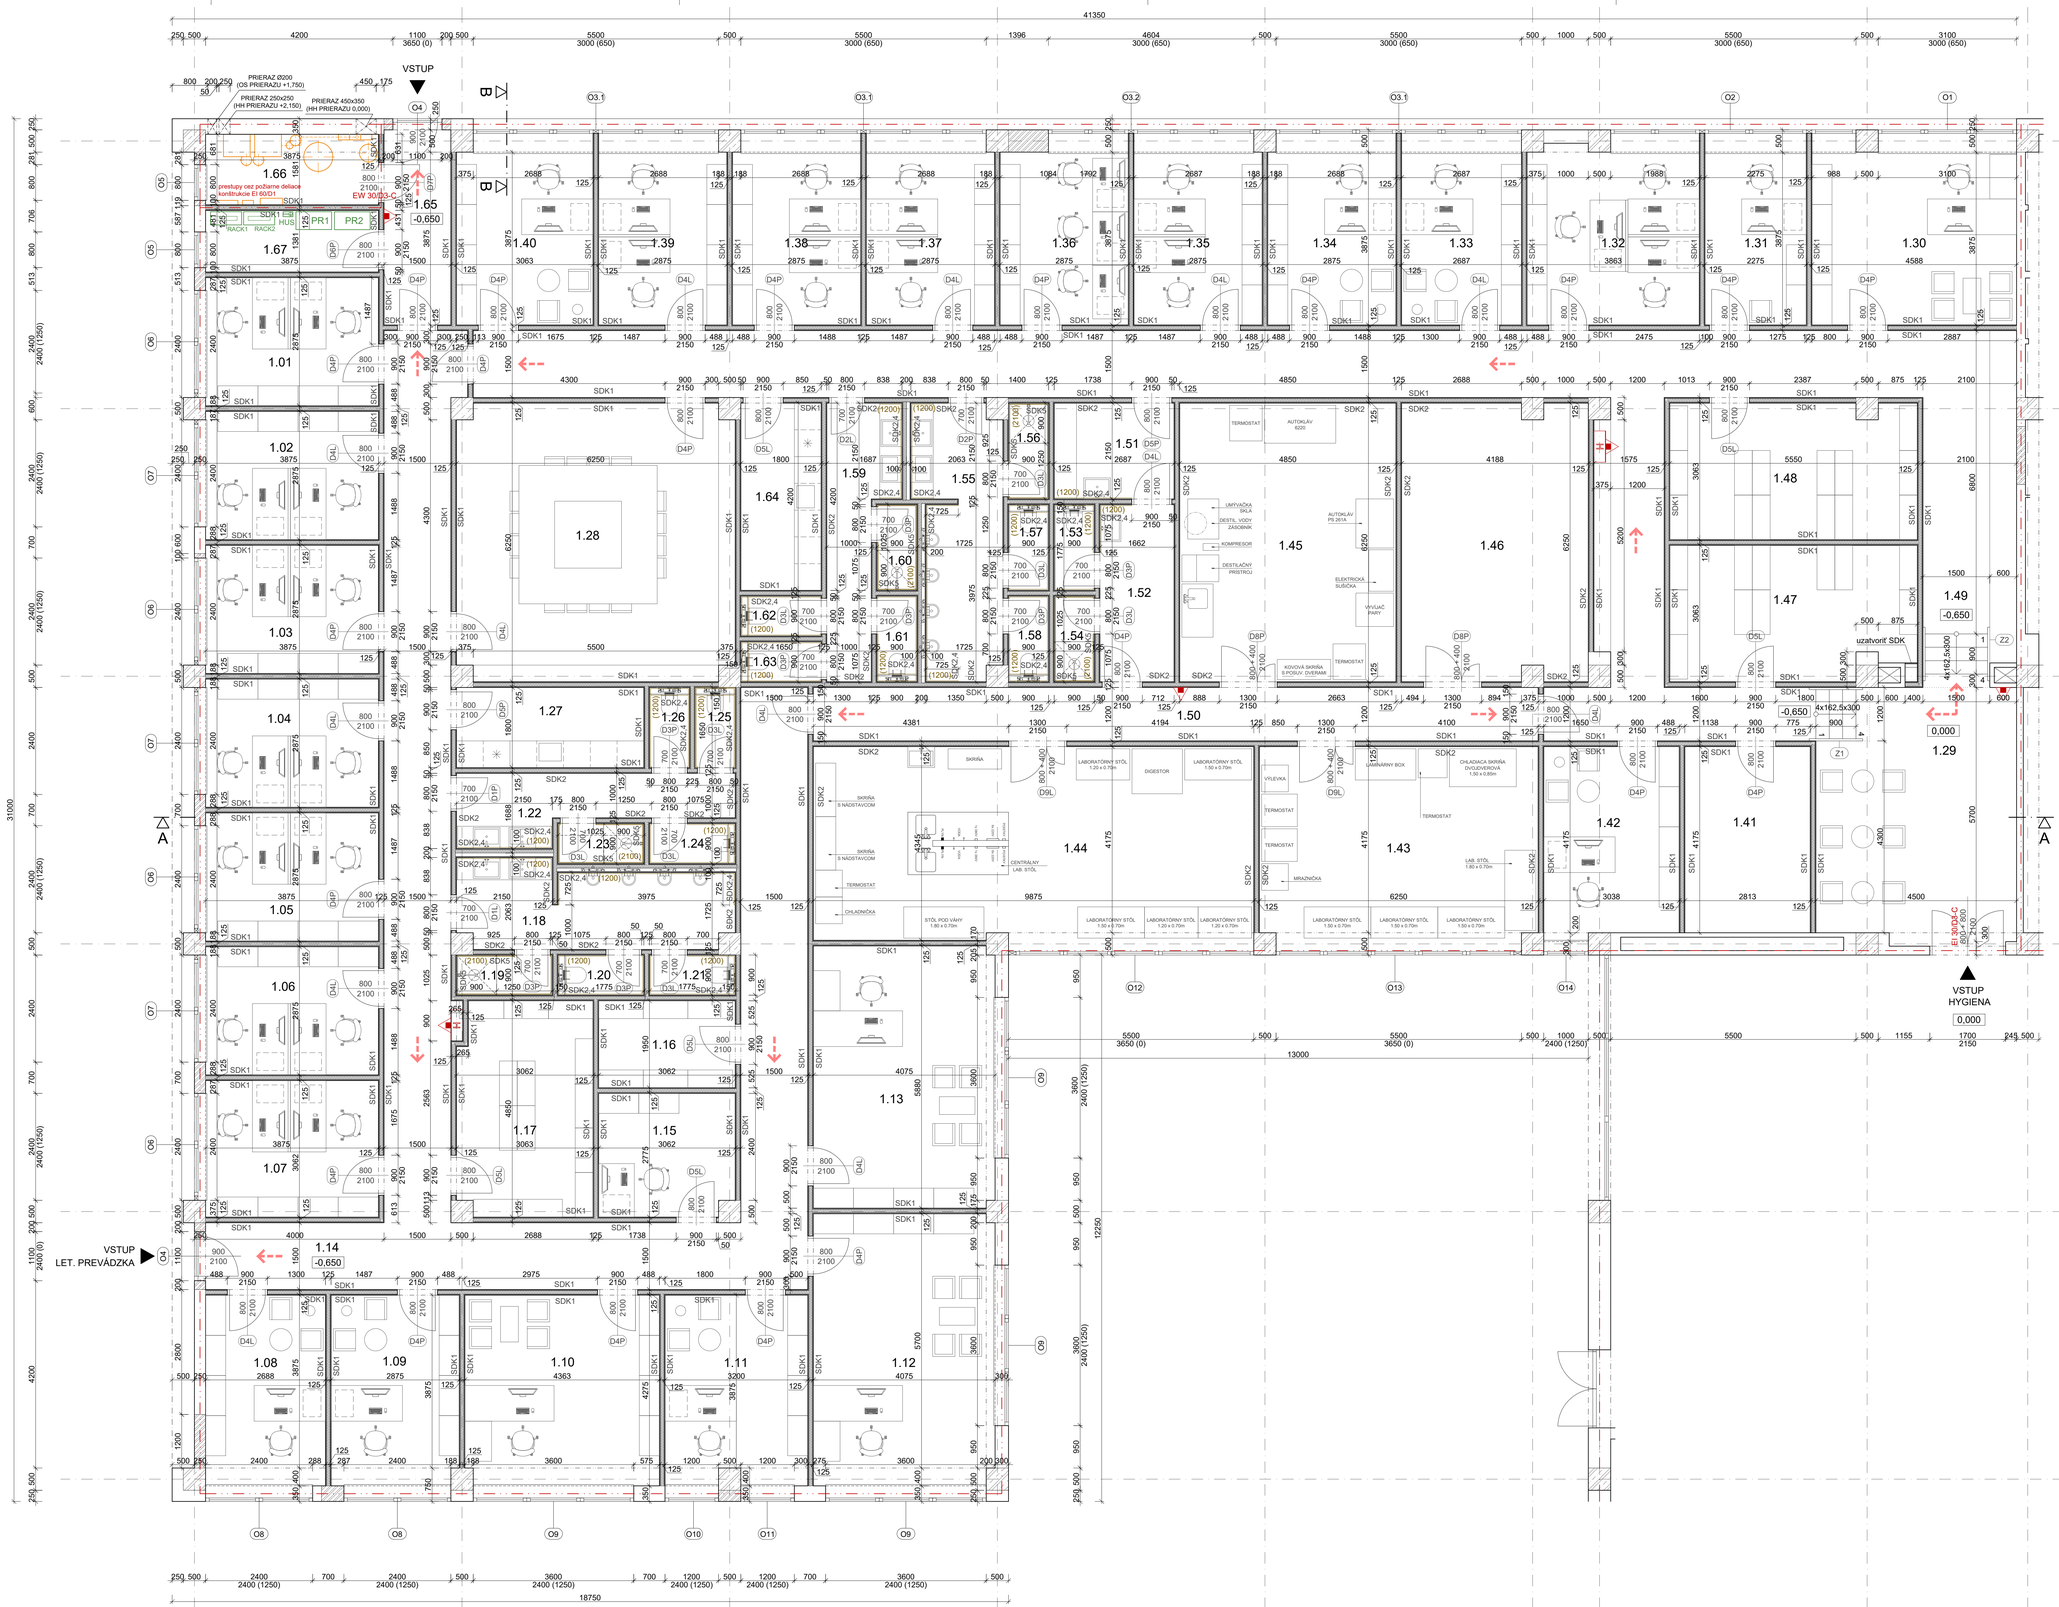

LEGENDA MIESTNOSTÍ

ČÍSLO MIESTNOSTI	NÁZOV MIESTNOSTI	PLOCHA (m²)	ČÍSL.	VÝŠKA (m)	POVRCHOVÁ ÚPRAVA PODLAHA POVRCH	PODLAHA SOKEL	STENY OMETKA	STENY POVRCH	STROP OMETKA	STROP POVRCH
PRIESTORY č.1 - LETOVÁ PREVÁDZKA										
1.10	KANCELÁRIA RIADITEĽA ODBORU	38,57	P1	3,0	KOBEREC, SMOLINA LÉPKA		SÁDROVÁ OMÍTKA, FARBA BELA		KAZETOVÝ ROŠTÍR KOVOVÉ, BIELY RAL9003	
1.11	SEKRETÁRIAT	13,48	P1	3,0	KOBEREC, SMOLINA LÉPKA		SÁDROVÁ OMÍTKA, FARBA BELA		KAZETOVÝ ROŠTÍR KOVOVÉ, BIELY RAL9003	
1.12	KANCELÁRIA RIADITEĽA ODBORU	26,76	P1	3,0	KOBEREC, SMOLINA LÉPKA		SÁDROVÁ OMÍTKA, FARBA BELA		KAZETOVÝ ROŠTÍR KOVOVÉ, BIELY RAL9003	
1.13	KANCELÁRIA RIADITEĽA	21,88	P1	3,0	KOBEREC, SMOLINA LÉPKA		SÁDROVÁ OMÍTKA, FARBA BELA		KAZETOVÝ ROŠTÍR KOVOVÉ, BIELY RAL9003	
1.14	CHODBA	68,81	P2	3,0	KERAMICKÁ DLAŽBA, KER. OBKLAD v. 1bmm		SÁDROVÁ OMÍTKA, FARBA BELA		KAZETOVÝ ROŠTÍR KOVOVÉ, BIELY RAL9003	
1.15	FAX	8,35	P2	3,0	KERAMICKÁ DLAŽBA, KER. OBKLAD v. 1bmm		SÁDROVÁ OMÍTKA, FARBA BELA		KAZETOVÝ ROŠTÍR KOVOVÉ, BIELY RAL9003	
1.16	SKLAD	5,97	P2	3,0	KERAMICKÁ DLAŽBA, KER. OBKLAD v. 1bmm		SÁDROVÁ OMÍTKA, FARBA BELA		KAZETOVÝ ROŠTÍR KOVOVÉ, BIELY RAL9003	
1.17	ARCHÍV	14,44	P2	3,0	KERAMICKÁ DLAŽBA, KER. OBKLAD v. 1bmm		SÁDROVÁ OMÍTKA, FARBA BELA		KAZETOVÝ ROŠTÍR KOVOVÉ, BIELY RAL9003	
1.18	SOCIÁLNE ZARIADENIA - MUŽI	11,13	P2	3,0	KERAMICKÁ DLAŽBA, KER. OBKLAD v. 1bmm		SÁDROVÁ OMÍTKA, FARBA BELA / OBKLAD		KAZETOVÝ ROŠTÍR KOVOVÉ, BIELY RAL9003	
1.19	SPRCHA - MUŽI	3,93	P3	3,0	KERAMICKÁ DLAŽBA, KER. OBKLAD v. 1bmm		SÁDROVÁ OMÍTKA, FARBA BELA / OBKLAD		KAZETOVÝ ROŠTÍR KOVOVÉ, BIELY RAL9003	
1.20	WC - MUŽI	1,61	P2	3,0	KERAMICKÁ DLAŽBA, KER. OBKLAD v. 1bmm		SÁDROVÁ OMÍTKA, FARBA BELA / OBKLAD		KAZETOVÝ ROŠTÍR KOVOVÉ, BIELY RAL9003	
1.21	WC - MUŽI	1,61	P2	3,0	KERAMICKÁ DLAŽBA, KER. OBKLAD v. 1bmm		SÁDROVÁ OMÍTKA, FARBA BELA / OBKLAD		KAZETOVÝ ROŠTÍR KOVOVÉ, BIELY RAL9003	
1.22	SOCIÁLNE ZARIADENIA - ŽENY	7,72	P2	3,0	KERAMICKÁ DLAŽBA, KER. OBKLAD v. 1bmm		SÁDROVÁ OMÍTKA, FARBA BELA / OBKLAD		KAZETOVÝ ROŠTÍR KOVOVÉ, BIELY RAL9003	
1.23	SPRCHA - ŽENY	3,73	P3	3,0	KERAMICKÁ DLAŽBA, KER. OBKLAD v. 1bmm		SÁDROVÁ OMÍTKA, FARBA BELA / OBKLAD		KAZETOVÝ ROŠTÍR KOVOVÉ, BIELY RAL9003	
1.24	WC - ŽENY	1,61	P2	3,0	KERAMICKÁ DLAŽBA, KER. OBKLAD v. 1bmm		SÁDROVÁ OMÍTKA, FARBA BELA / OBKLAD		KAZETOVÝ ROŠTÍR KOVOVÉ, BIELY RAL9003	
1.25	WC - ŽENY	1,50	P2	3,0	KERAMICKÁ DLAŽBA, KER. OBKLAD v. 1bmm		SÁDROVÁ OMÍTKA, FARBA BELA / OBKLAD		KAZETOVÝ ROŠTÍR KOVOVÉ, BIELY RAL9003	
1.26	WC - ŽENY	1,50	P2	3,0	KERAMICKÁ DLAŽBA, KER. OBKLAD v. 1bmm		SÁDROVÁ OMÍTKA, FARBA BELA / OBKLAD		KAZETOVÝ ROŠTÍR KOVOVÉ, BIELY RAL9003	
1.27	KUCHYNKA	7,56	P2	3,0	KERAMICKÁ DLAŽBA, KER. OBKLAD v. 1bmm		SÁDROVÁ OMÍTKA, FARBA BELA		KAZETOVÝ ROŠTÍR KOVOVÉ, BIELY RAL9003	
		398,55								
1.28	ZASADAČKA - SPOLOČNÁ	38,50	P1	3,0	KOBEREC, SMOLINA LÉPKA v. 1bmm		SÁDROVÁ OMÍTKA, FARBA BELA		KAZETOVÝ ROŠTÍR KOVOVÉ, BIELY RAL9003	
PRIESTORY č.2 - HYGIENA										
1.29	VSTUPNÁ HALA	26,40	P2	3,0	KERAMICKÁ DLAŽBA, KER. OBKLAD v. 1bmm		SÁDROVÁ OMÍTKA, FARBA BELA		KAZETOVÝ ROŠTÍR KOVOVÉ, BIELY RAL9003	
1.30	KANCELÁRIA RIADITEĽA	17,77	P1	3,0	KOBEREC, SMOLINA LÉPKA		SÁDROVÁ OMÍTKA, FARBA BELA		KAZETOVÝ ROŠTÍR KOVOVÉ, BIELY RAL9003	
1.31	SEKRETÁRIAT	8,81	P1	3,0	KOBEREC, SMOLINA LÉPKA		SÁDROVÁ OMÍTKA, FARBA BELA		KAZETOVÝ ROŠTÍR KOVOVÉ, BIELY RAL9003	
1.32	KANCELÁRIA	14,96	P1	3,0	KOBEREC, SMOLINA LÉPKA		SÁDROVÁ OMÍTKA, FARBA BELA		KAZETOVÝ ROŠTÍR KOVOVÉ, BIELY RAL9003	
1.33	KANCELÁRIA	18,41	P1	3,0	KOBEREC, SMOLINA LÉPKA		SÁDROVÁ OMÍTKA, FARBA BELA		KAZETOVÝ ROŠTÍR KOVOVÉ, BIELY RAL9003	
1.41	ČERPACIA MIESTNOSŤ	19,74	P5	3,0	LATEX EPOXID PODLAHA, EPOXID NÁTER v. 1bmm		SÁDROVÁ OMÍTKA, FARBA BELA		KAZETOVÝ ROŠTÍR KOVOVÉ, BIELY RAL9003	
1.42	KANCELÁRIA	12,88	P1	3,0	KOBEREC, SMOLINA LÉPKA		SÁDROVÁ OMÍTKA, FARBA BELA		KAZETOVÝ ROŠTÍR KOVOVÉ, BIELY RAL9003	
1.43	MIKROBIOLOGICKÉ LABORATÓRIUM	28,40	P5	3,0	LATEX EPOXID PODLAHA, EPOXID NÁTER v. 1bmm		SÁDROVÁ OMÍTKA, FARBA BELA		KAZETOVÝ ROŠTÍR KOVOVÉ, BIELY RAL9003	
1.44	CHEMICKÉ LABORATÓRIUM	44,19	P5	3,0	LATEX EPOXID PODLAHA, EPOXID NÁTER v. 1bmm		SÁDROVÁ OMÍTKA, FARBA BELA		KAZETOVÝ ROŠTÍR KOVOVÉ, BIELY RAL9003	
1.47	SKLAD	16,28	P2	3,0	KERAMICKÁ DLAŽBA, KER. OBKLAD v. 1bmm		SÁDROVÁ OMÍTKA, FARBA BELA		KAZETOVÝ ROŠTÍR KOVOVÉ, BIELY RAL9003	
1.48	SKLAD	16,80	P2	3,0	KERAMICKÁ DLAŽBA, KER. OBKLAD v. 1bmm		SÁDROVÁ OMÍTKA, FARBA BELA		KAZETOVÝ ROŠTÍR KOVOVÉ, BIELY RAL9003	
1.49	CHODBA	81,66	P2	3,0	KERAMICKÁ DLAŽBA, KER. OBKLAD v. 1bmm		SÁDROVÁ OMÍTKA, FARBA BELA		KAZETOVÝ ROŠTÍR KOVOVÉ, BIELY RAL9003	
1.50	CHODBA	19,50	P5	3,0	LATEX EPOXID PODLAHA, EPOXID NÁTER v. 1bmm		SÁDROVÁ OMÍTKA, FARBA BELA		KAZETOVÝ ROŠTÍR KOVOVÉ, BIELY RAL9003	
1.51	HYGIENICKÁ SLUŠŇA	5,77	P2	3,0	KERAMICKÁ DLAŽBA, KER. OBKLAD v. 1bmm		SÁDROVÁ OMÍTKA, FARBA BELA / OBKLAD		KAZETOVÝ ROŠTÍR KOVOVÉ, BIELY RAL9003	
1.52	PREPUSŤ - HYGIENICKÁ SLUŠŇA	6,60	P2	3,0	KERAMICKÁ DLAŽBA, KER. OBKLAD v. 1bmm		SÁDROVÁ OMÍTKA, FARBA BELA / OBKLAD		KAZETOVÝ ROŠTÍR KOVOVÉ, BIELY RAL9003	
1.53	WC - HYGIENICKÁ SLUŠŇA	1,61	P2	3,0	KERAMICKÁ DLAŽBA, KER. OBKLAD v. 1bmm		SÁDROVÁ OMÍTKA, FARBA BELA / OBKLAD		KAZETOVÝ ROŠTÍR KOVOVÉ, BIELY RAL9003	
1.54	SPRCHA - HYGIENICKÁ SLUŠŇA	1,73	P3	3,0	KERAMICKÁ DLAŽBA, KER. OBKLAD v. 1bmm		SÁDROVÁ OMÍTKA, FARBA BELA / OBKLAD		KAZETOVÝ ROŠTÍR KOVOVÉ, BIELY RAL9003	
1.55	SOCIÁLNE ZARIADENIA - MUŽI	11,13	P2	3,0	KERAMICKÁ DLAŽBA, KER. OBKLAD v. 1bmm		SÁDROVÁ OMÍTKA, FARBA BELA / OBKLAD		KAZETOVÝ ROŠTÍR KOVOVÉ, BIELY RAL9003	
1.56	SPRCHA - MUŽI	1,90	P3	3,0	KERAMICKÁ DLAŽBA, KER. OBKLAD v. 1bmm		SÁDROVÁ OMÍTKA, FARBA BELA / OBKLAD		KAZETOVÝ ROŠTÍR KOVOVÉ, BIELY RAL9003	
1.57	WC - MUŽI	1,61	P2	3,0	KERAMICKÁ DLAŽBA, KER. OBKLAD v. 1bmm		SÁDROVÁ OMÍTKA, FARBA BELA / OBKLAD		KAZETOVÝ ROŠTÍR KOVOVÉ, BIELY RAL9003	
1.58	WC - MUŽI	1,61	P2	3,0	KERAMICKÁ DLAŽBA, KER. OBKLAD v. 1bmm		SÁDROVÁ OMÍTKA, FARBA BELA / OBKLAD		KAZETOVÝ ROŠTÍR KOVOVÉ, BIELY RAL9003	
1.59	SOCIÁLNE ZARIADENIA - ŽENY	7,72	P2	3,0	KERAMICKÁ DLAŽBA, KER. OBKLAD v. 1bmm		SÁDROVÁ OMÍTKA, FARBA BELA / OBKLAD		KAZETOVÝ ROŠTÍR KOVOVÉ, BIELY RAL9003	
1.60	SPRCHA - ŽENY	1,73	P3	3,0	KERAMICKÁ DLAŽBA, KER. OBKLAD v. 1bmm		SÁDROVÁ OMÍTKA, FARBA BELA / OBKLAD		KAZETOVÝ ROŠTÍR KOVOVÉ, BIELY RAL9003	
1.61	WC - ŽENY	1,61	P2	3,0	KERAMICKÁ DLAŽBA, KER. OBKLAD v. 1bmm		SÁDROVÁ OMÍTKA, FARBA BELA / OBKLAD		KAZETOVÝ ROŠTÍR KOVOVÉ, BIELY RAL9003	
1.62	WC - ŽENY	1,50	P2	3,0	KERAMICKÁ DLAŽBA, KER. OBKLAD v. 1bmm		SÁDROVÁ OMÍTKA, FARBA BELA / OBKLAD		KAZETOVÝ ROŠTÍR KOVOVÉ, BIELY RAL9003	
1.63	WC - ŽENY	1,50	P2	3,0	KERAMICKÁ DLAŽBA, KER. OBKLAD v. 1bmm		SÁDROVÁ OMÍTKA, FARBA BELA / OBKLAD		KAZETOVÝ ROŠTÍR KOVOVÉ, BIELY RAL9003	
1.64	KUCHYNKA	7,56	P2	3,0	KERAMICKÁ DLAŽBA, KER. OBKLAD v. 1bmm		SÁDROVÁ OMÍTKA, FARBA BELA		KAZETOVÝ ROŠTÍR KOVOVÉ, BIELY RAL9003	
		437,98								
1.65	CHODBA	6,56	P2	3,0	KERAMICKÁ DLAŽBA, KER. OBKLAD v. 1bmm		SÁDROVÁ OMÍTKA, FARBA BELA		KAZETOVÝ ROŠTÍR KOVOVÉ, BIELY RAL9003	
1.66	KOTOLŇA	6,12	P2	3,0	KERAMICKÁ DLAŽBA, KER. OBKLAD v. 1bmm		SÁDROVÁ OMÍTKA, FARBA BELA		KAZETOVÝ ROŠTÍR KOVOVÉ, BIELY RAL9003	
1.67	ELEKTRICKÁ MIESTNOSŤ	5,35	P2	3,0	KERAMICKÁ DLAŽBA, KER. OBKLAD v. 1bmm		SÁDROVÁ OMÍTKA, FARBA BELA		KAZETOVÝ ROŠTÍR KOVOVÉ, BIELY RAL9003	
		18,03								

SPOLU VŠETKY MIESTNOSTI 873,06

LEGENDA MATERIÁLOV

- pôvodné existujúce železobetónové nosné stĺpy
- pôvodné existujúce výplňové murivo
- pôvodné existujúce domurované výplňové murivo
- nové sadrokartónové konštrukcie (podľa výpisu skladieb)

LEGENDA PO (požiarnej ochrany)

- EI 30/D3-C požiarny uzáver (požiarna odolnosť 30 min.) + samozatvárač
- hranica požiarneho úseku
- H vnútorný vodovod - hadicové zariadenie (hadicový navijak Ø25/30m)
- prenosný hasiaci prístroj práškový (náplň 6kg hasiva)
- núdzové osvetlenie (svietidlá z vlastným zdrojom napájania)
- SOS smer únikovej cesty

POZNÁMKA

- V celej riešenej časti je v každej miestnosti navrhnutý kazetový SDK podhľad s plných hladkých SDK kaziet na hliníkovej podkonštrukcii na závesoch kotvených do existujúcej stropnej konštrukcie. SH (spodná hrana) podhľadu je vo všetkých priestoroch na úrovni +3,000 s výnimkou miestností 1.29 kde je na úrovni +3,650. Koncové prvky v podhľadoch (VZT výustky, svietidlá a pod.) realizovať podľa príslušných častí PD.

0,000 = výšková úroveň podlahy 1.NP v existujúcej časti objektu

ZODPOVEDNÝ PROJEKTANT: Ing. arch. Miloš Pokšíva	ARCHITEKT: Ing. arch. Miloš Pokšíva	PROJEKTANT: Ing. arch. Miloš Pokšíva	**POX, s.r.o.** ARCHITEKTONICKÝ ATELIÉR OPLETALOVA 38, BRATISLAVA
STUPEŇ PROJEKTU: PROJEKT SKUTOČNÉHO VYHOTOVENIA			
KRAJ: BRATISLAVSKY	OKRES: BRATISLAVA III	ČASŤ: **D1 - ASR**	FORMÁT: 1155x743 / PARÉ
INVESTOR: Bytová agentúra rezortu ministerstva obrany, Pri Šajbách 12, 831 06 Bratislava			DÁTUM: 11/2024
			STUPEŇ: PSV
			ZMENA
			ZMENA
VÝKRES: PÔDORYS 1.NP - NOVÝ STAV			MIERKA: 1:50 / ČÍS.VÝKRESU: **D1.2**
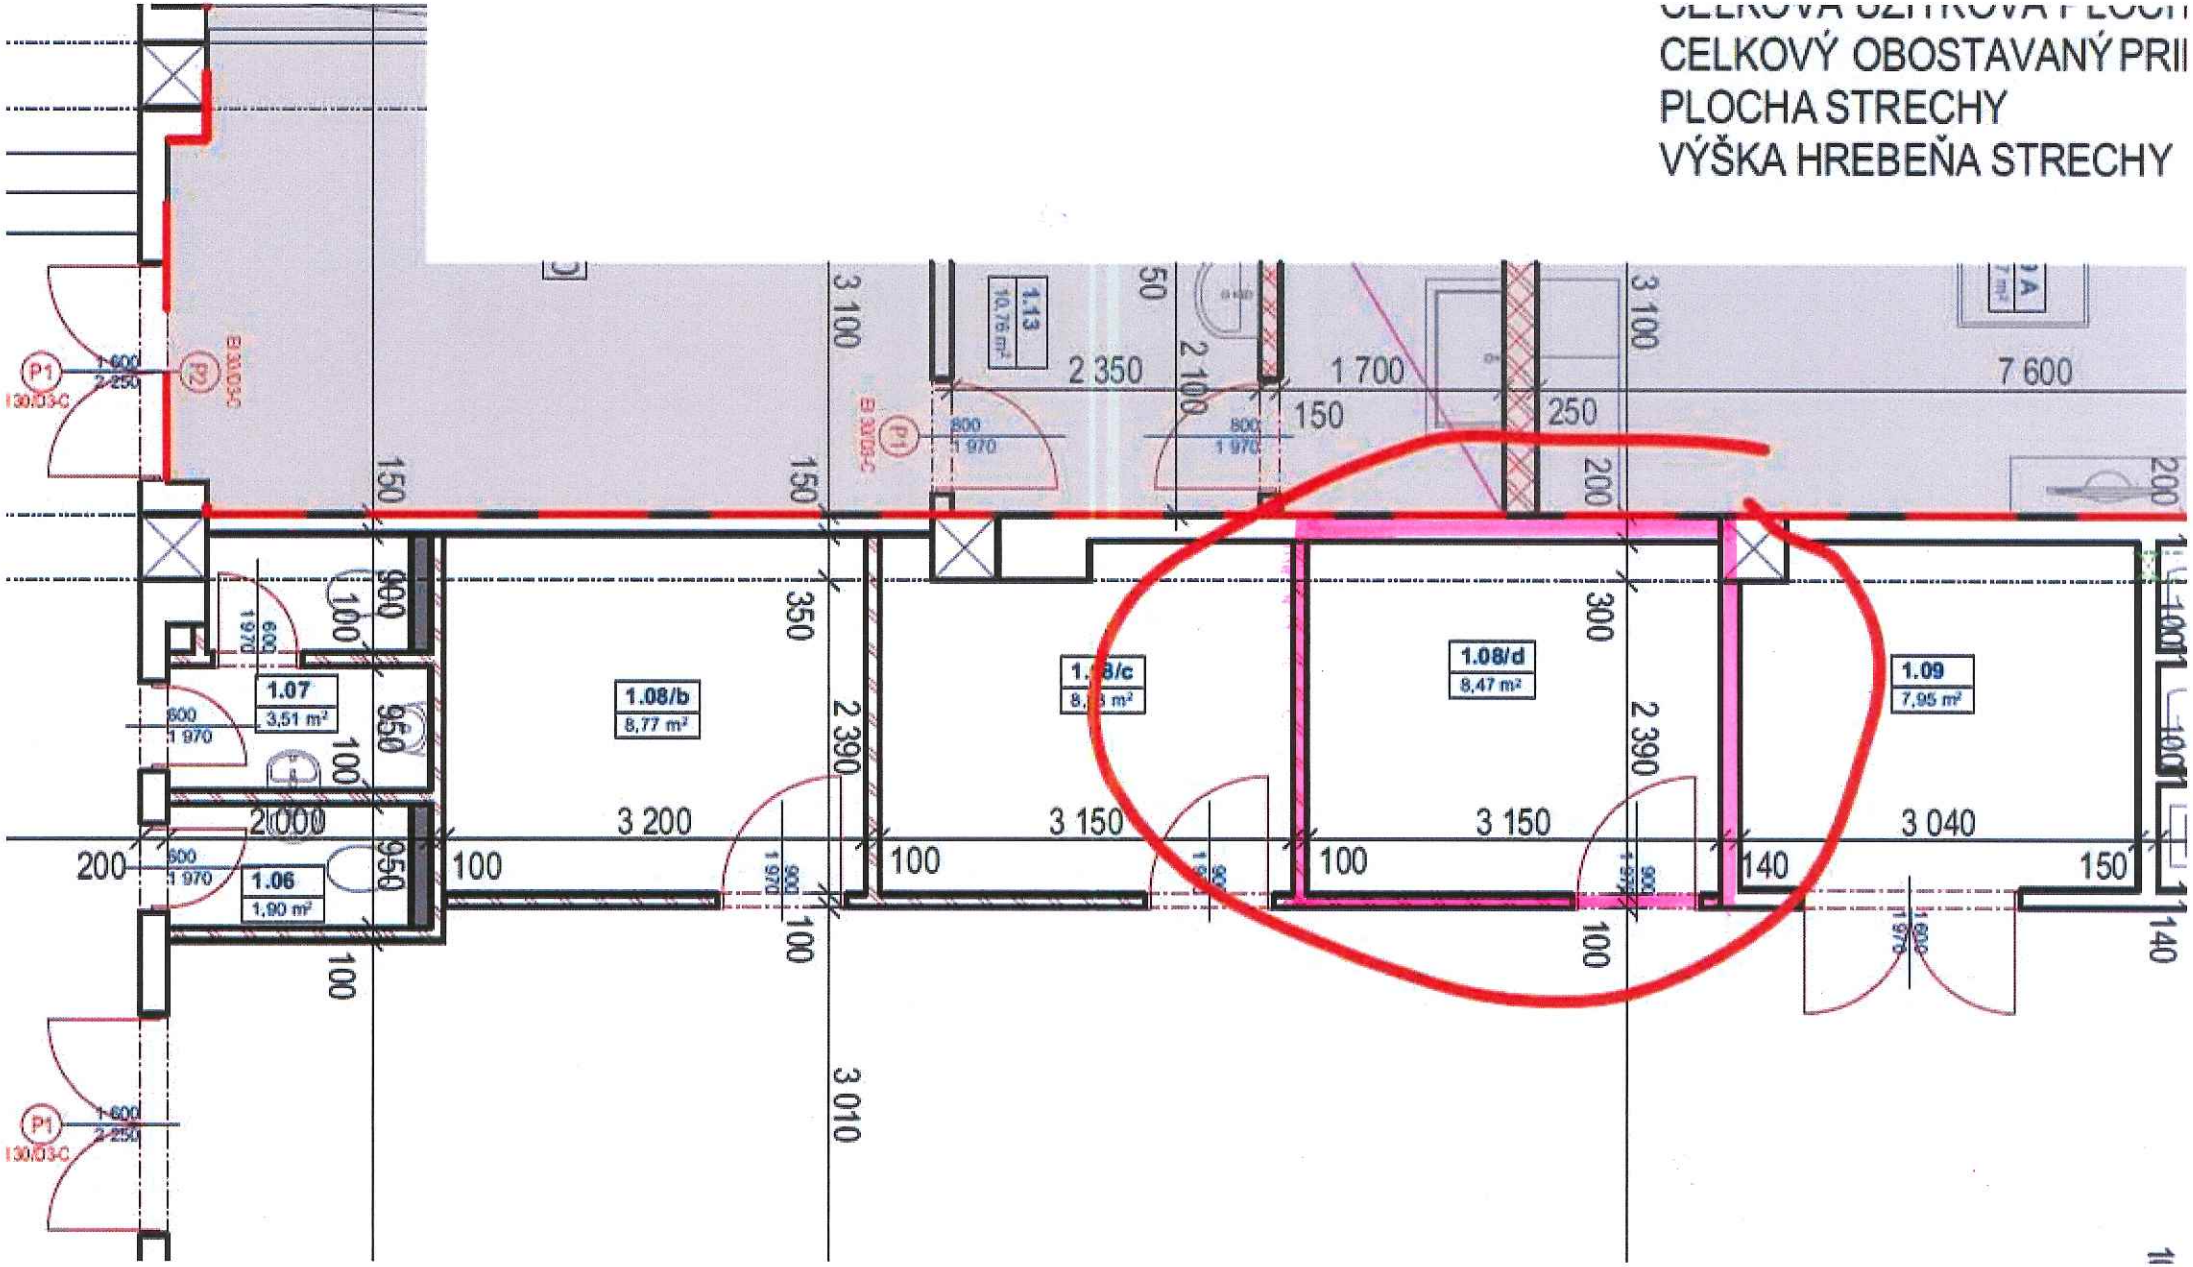
CELKOVÝ OBOSTAVANÝ PRII
PLOCHA STRECHY
VÝŠKA HREBEŇA STRECHY